

Skala 1:1000



Organizacja ruchu Skala 1:1000

Rys. 3

20-401 Lublin

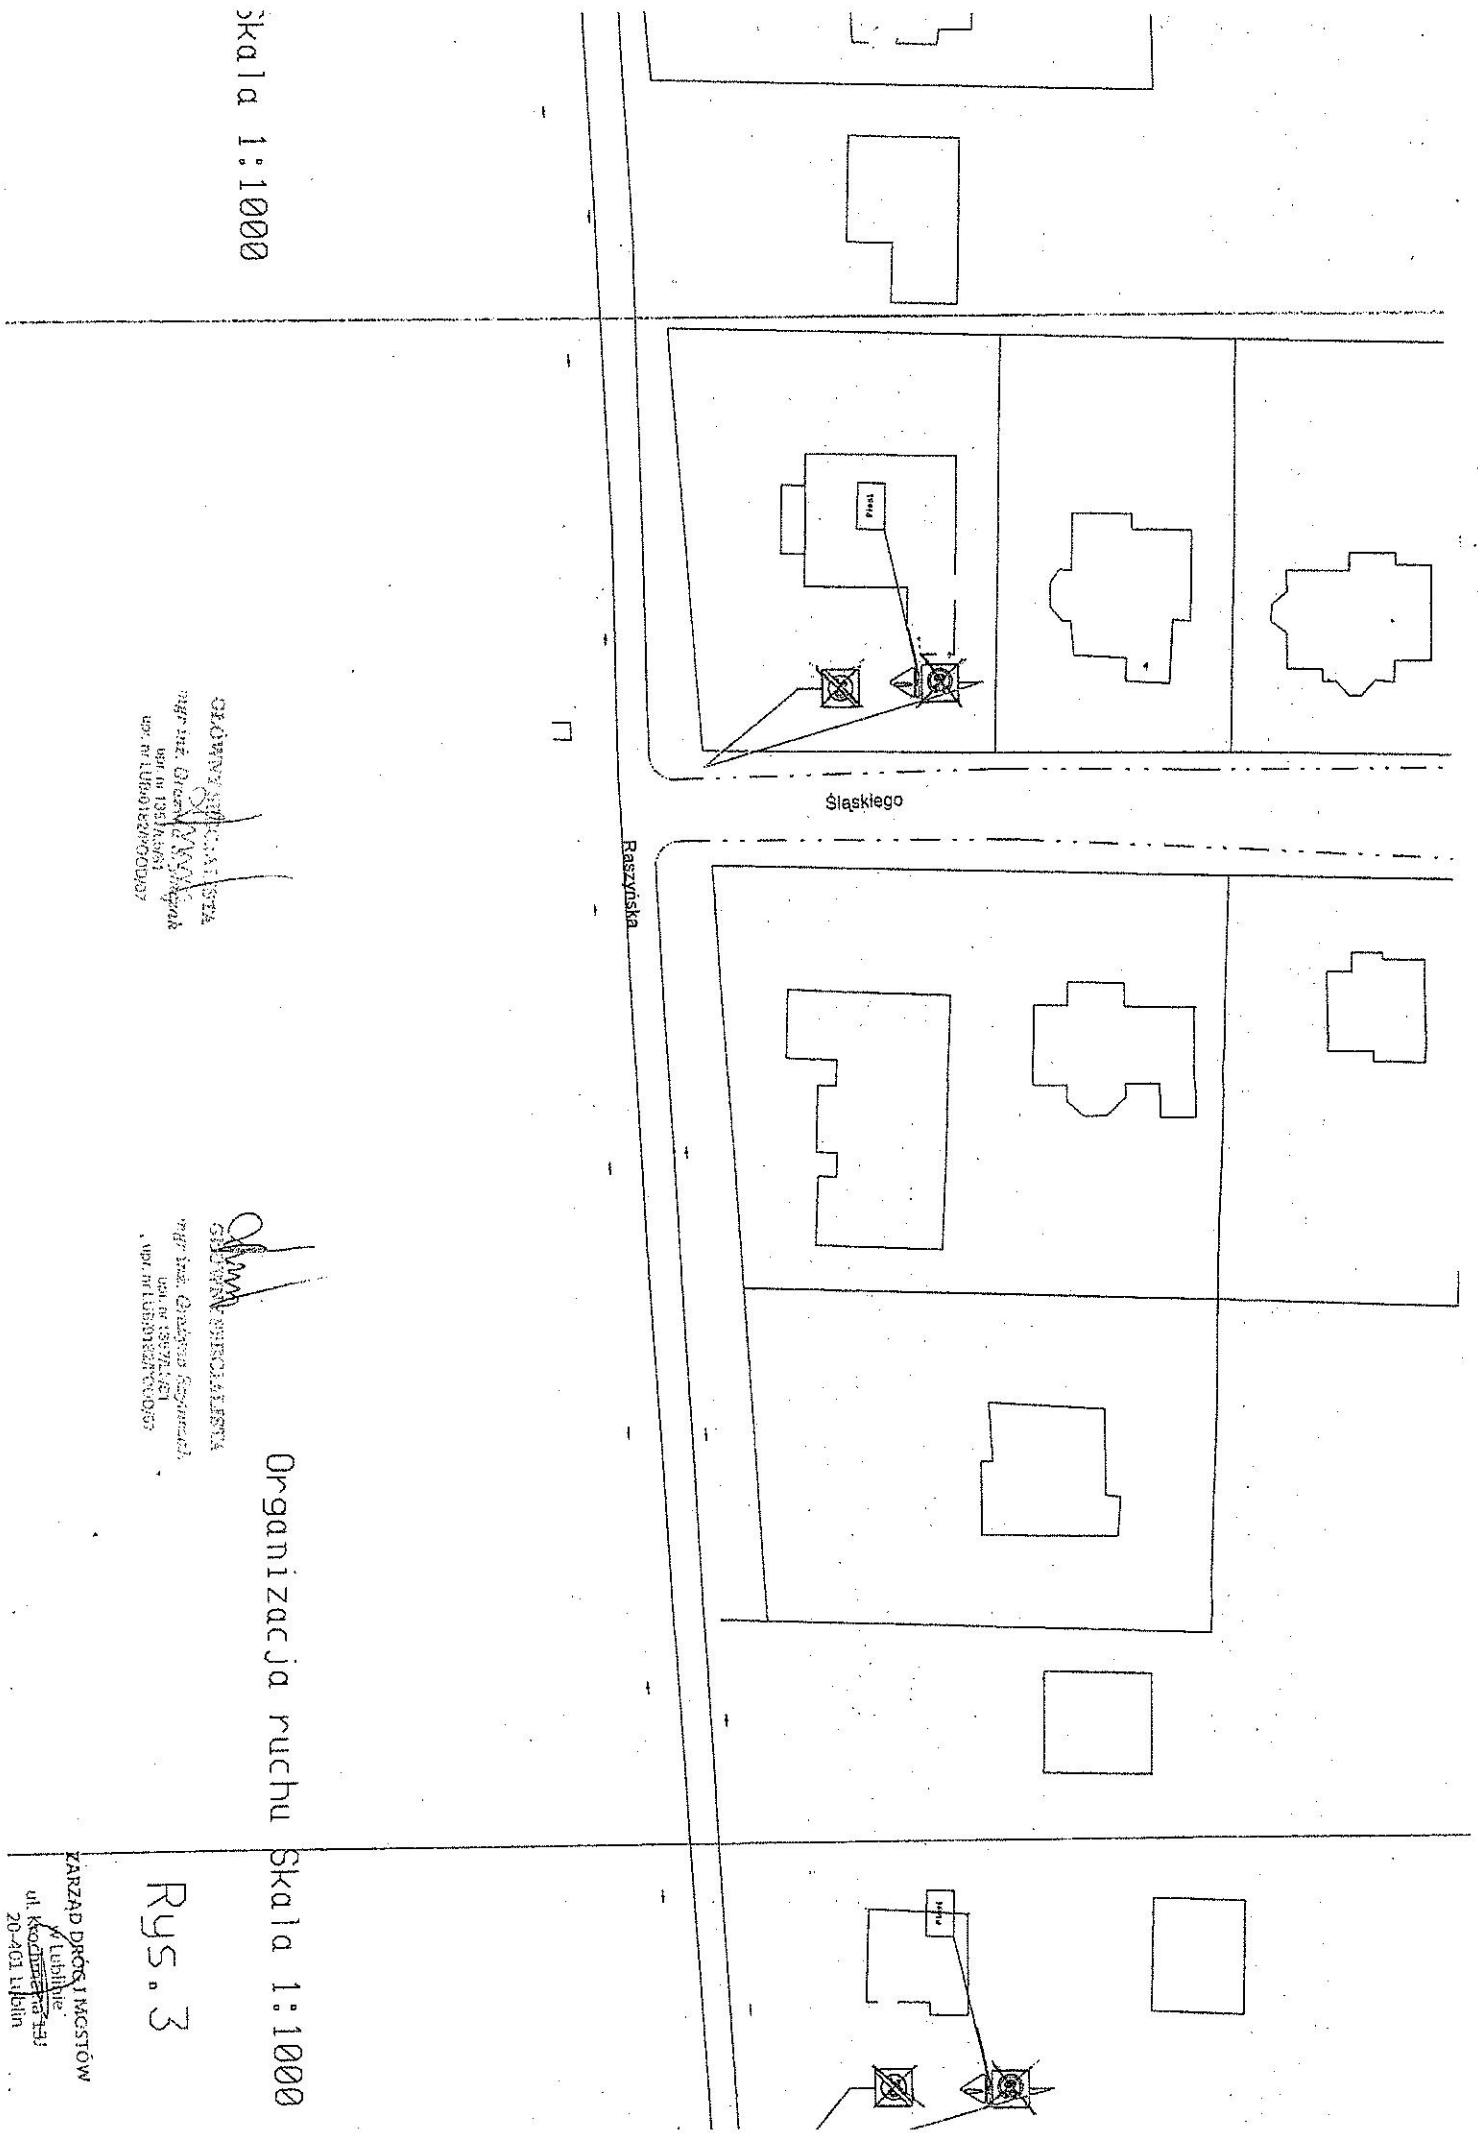

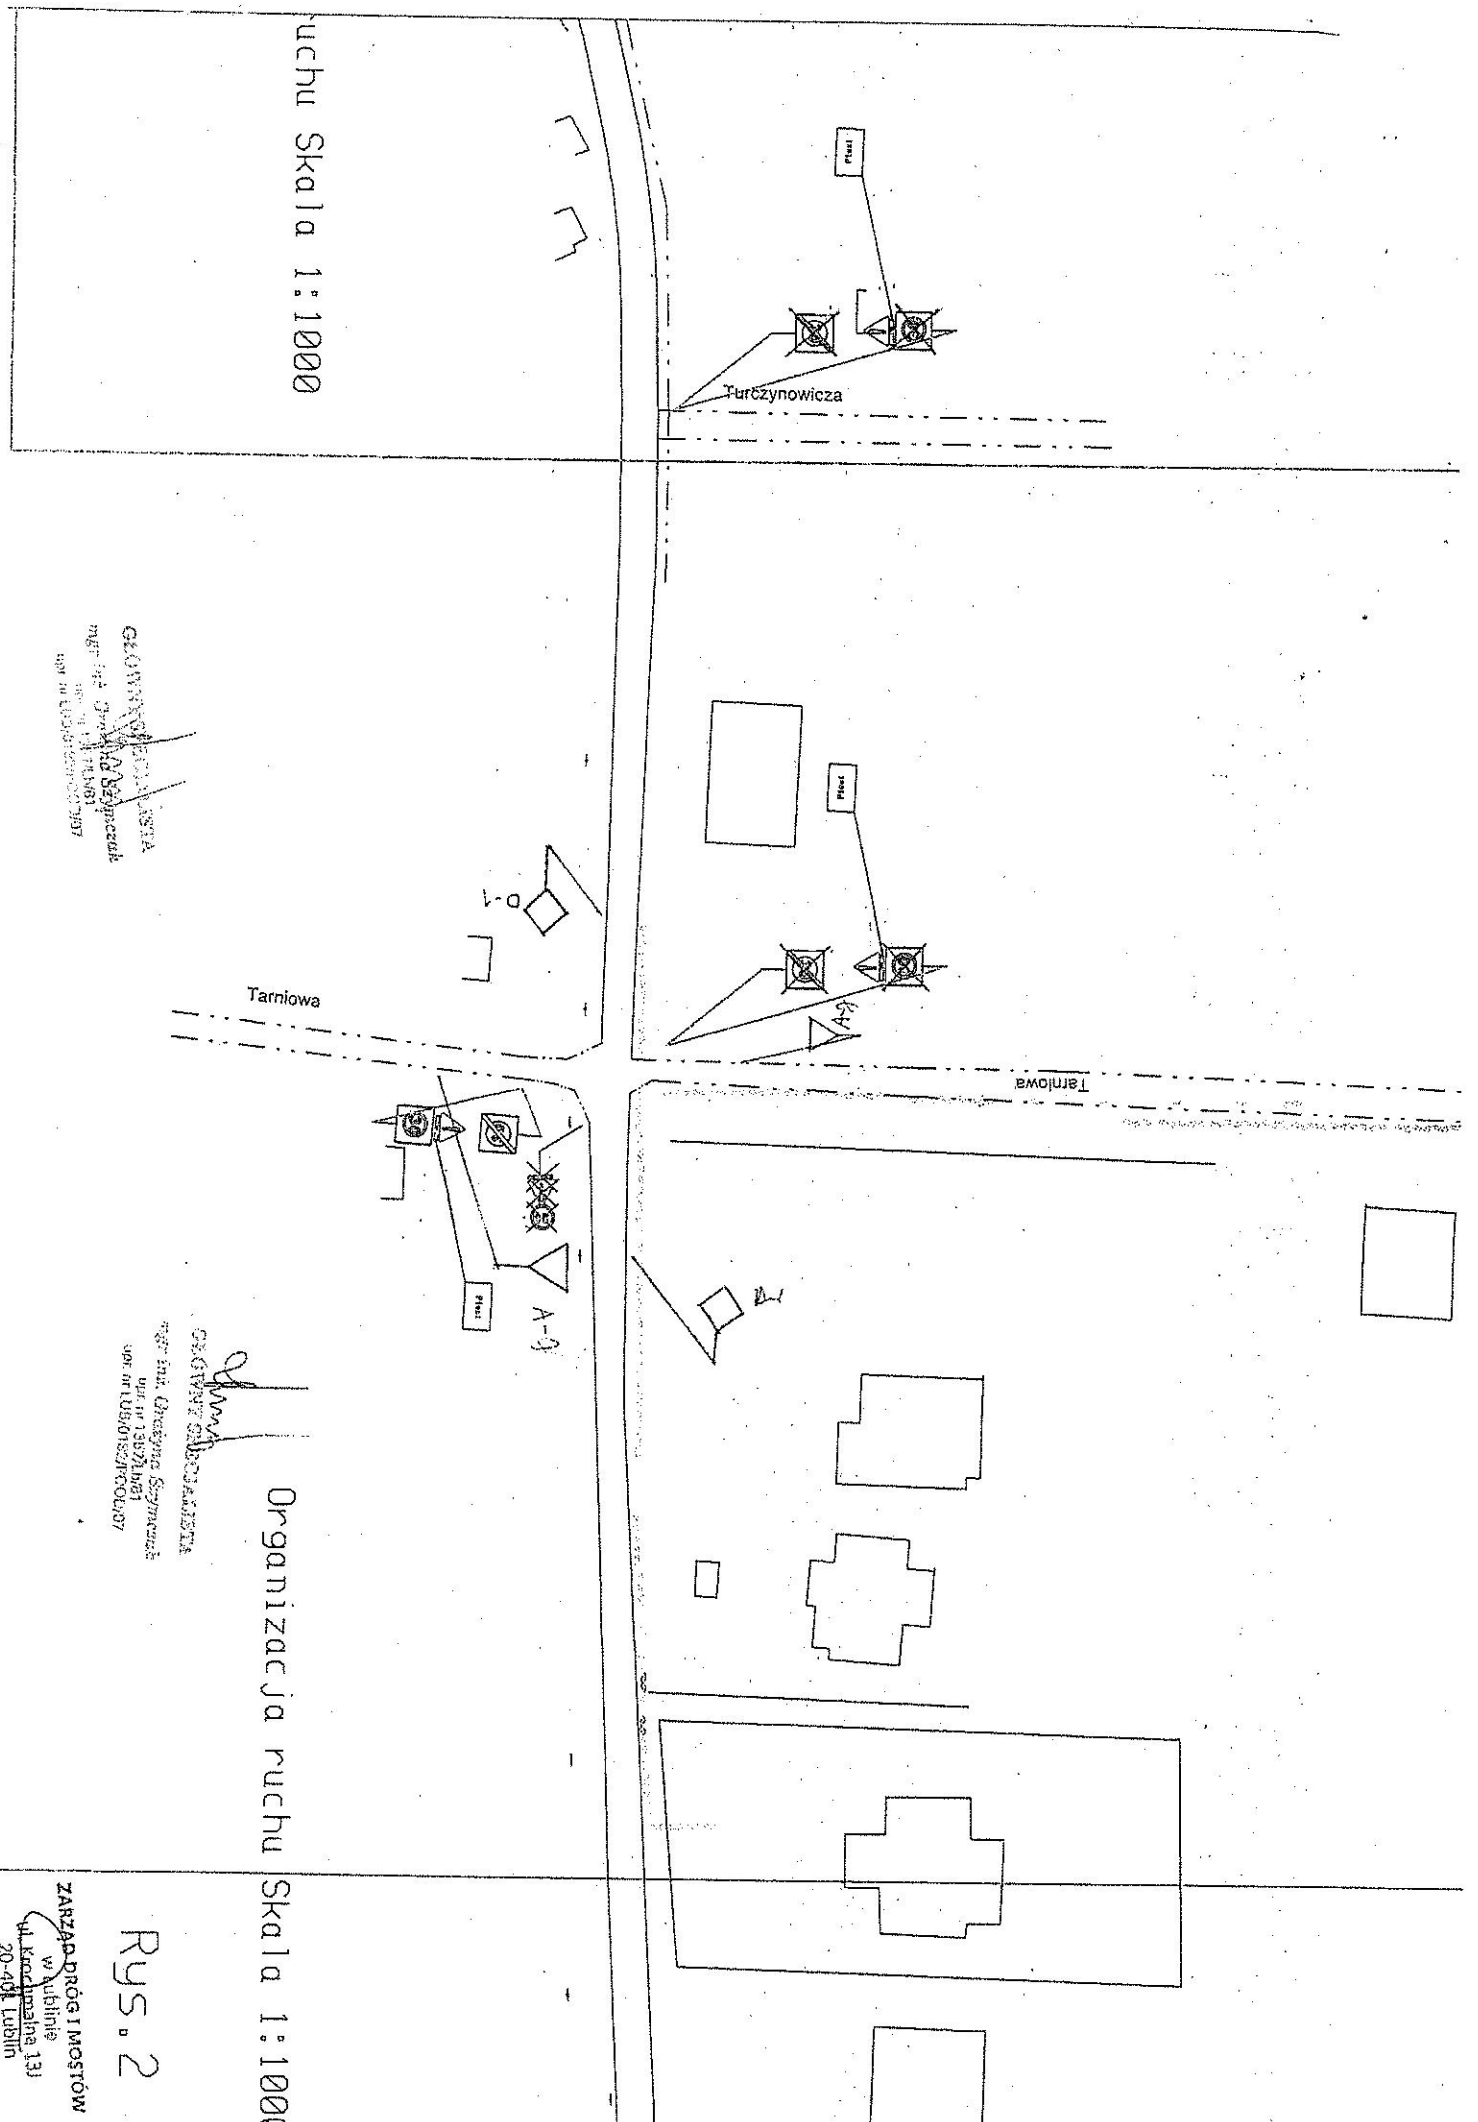

uchu Skala 1:1000

Turtzynowicza

Tarniowa

Tarniowa


Organizacja ruchu Skala 1:1000

Rys. 2


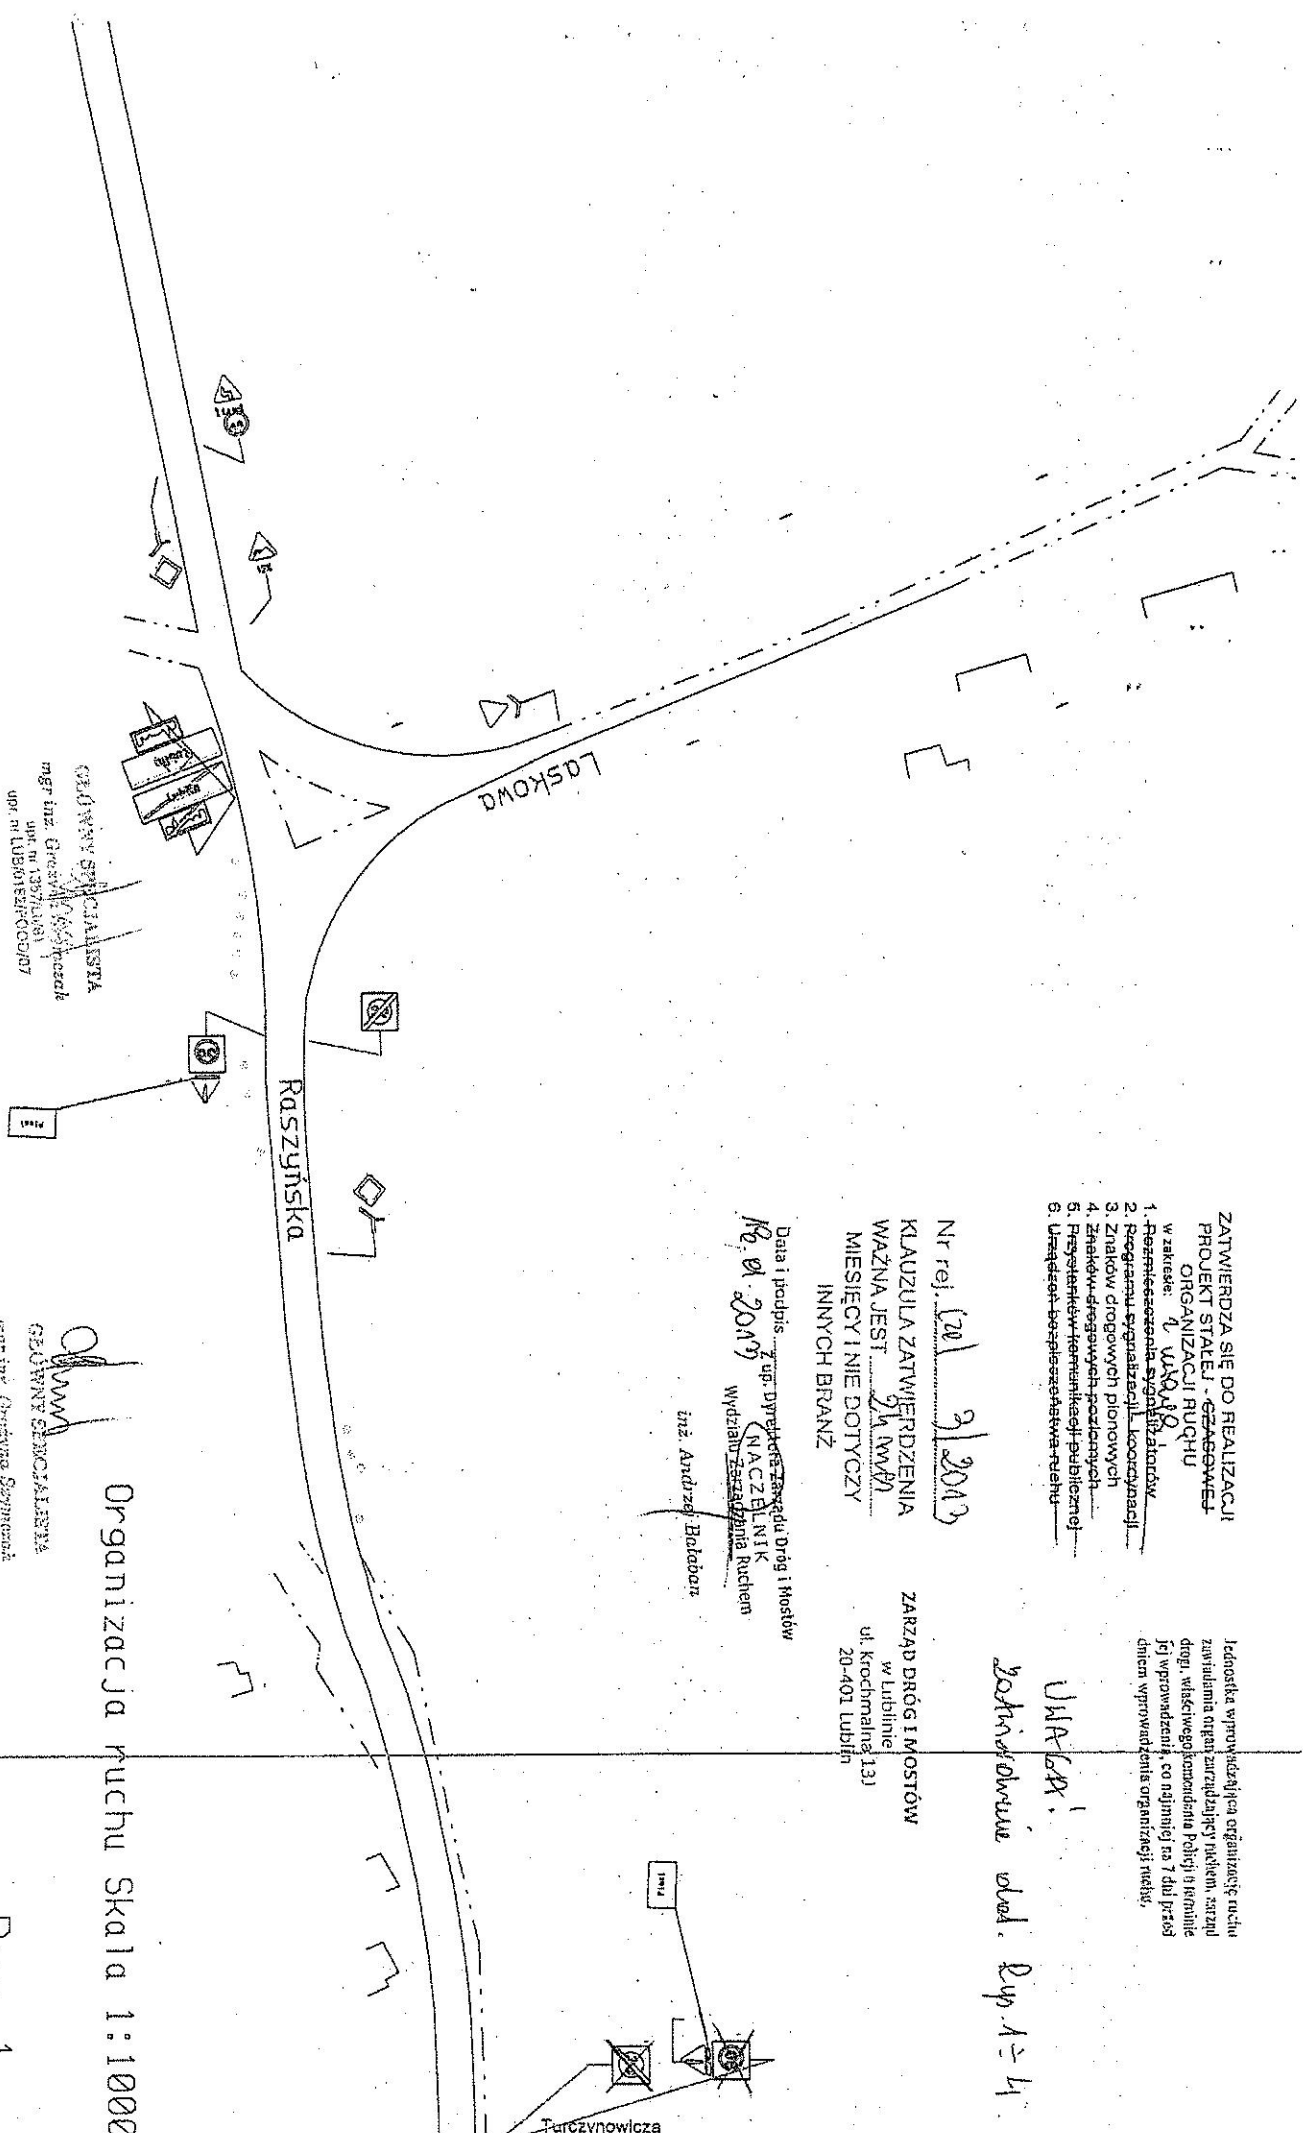

ZATWIERDZA SIĘ DO REALIZACJI
ORGANIZACJI RUCHU
W ZAKRESIE: 1. WAKA 1/0

1. Rozmieszczenia sygnalizatorów
2. Rozgraniczenia sygnalizacji koordynacji
3. Znaków drogowych pionowych
4. Znaków drogowych poziomych
6. Urządzeń bezpieczeństwa ruchu

Jednostka wyprojektowała organizację ruchu
zawinięta organ zarządzający ruchem, szereg
drogi, właściwego komendanta Policji i inżenie
[?] wprowadzenia, co najmniej na 7 dni przed
dnem wprowadzenia organizacji ruchu.


Nr rej. 201/9/2013
KLAUZULA ZATWIERDZENIA
WAŻNA JEST 24.11.13
MIESIĄCY I NIE DOTYCZY
INNYCH BRANŻ

ZARZĄD DRÓG I MOSTÓW
w Lublinie
ul. Krochmalna 131
20-401 Lublin

Data i podpis: 2013 9/2013
mgr inż. Andrzej Balaż

inż. Andrzej Balaż

GŁÓWNY SPECJALISTA

Organizacja ruchu Skala 1:1000

Rys. 1