


Załącznik graficzny Nr **10** (B)
do Uchwały Nr **208/XII/2011**
Rady Miasta Lublin
z dnia **8 września 2011 r.**

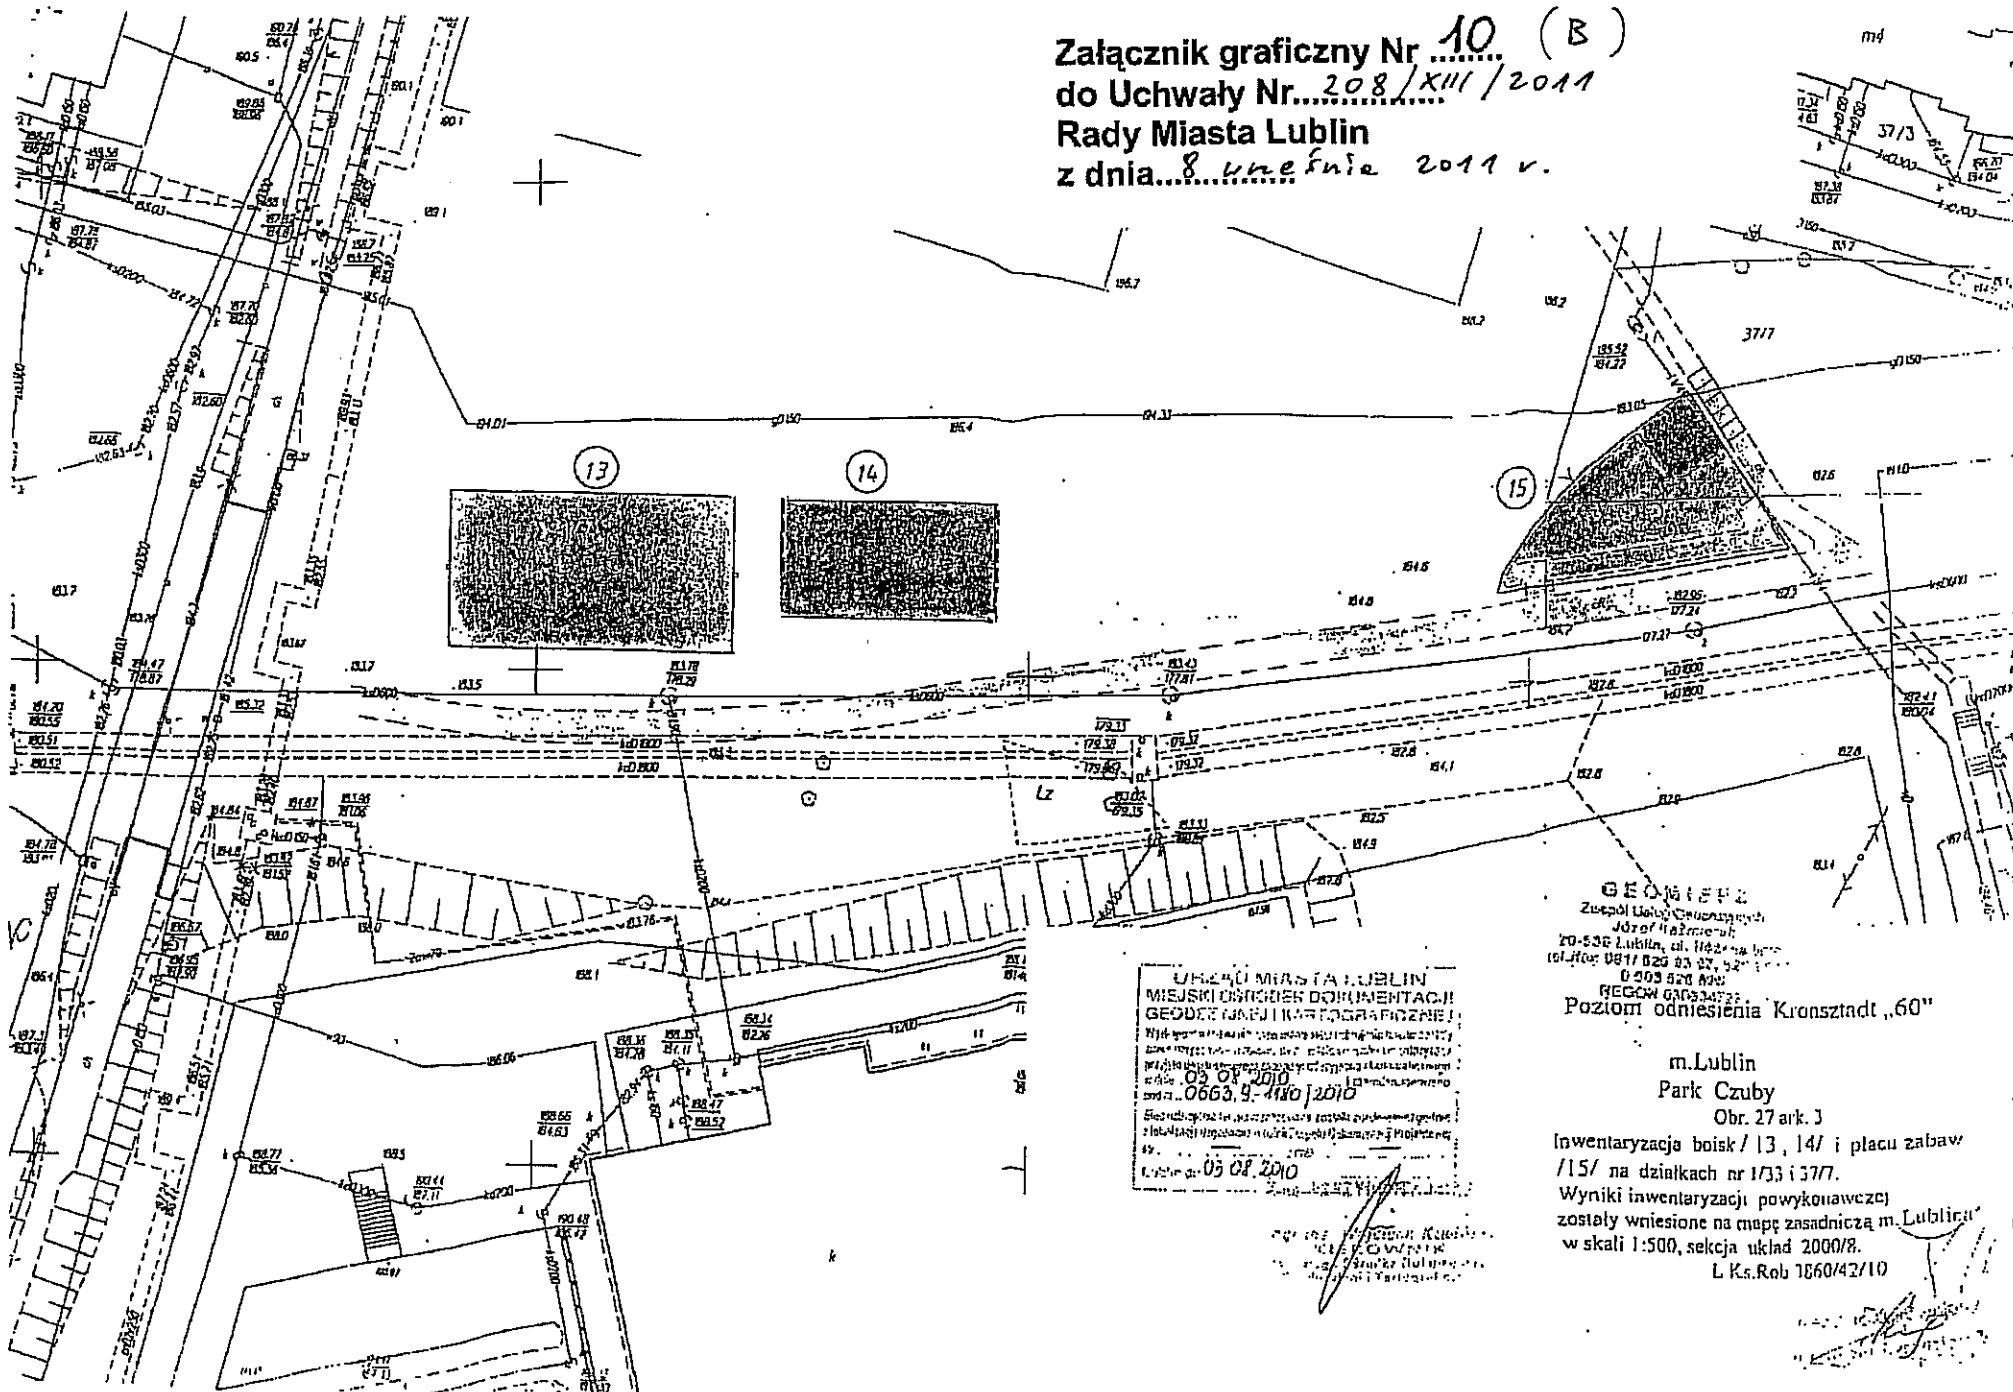

URZĄD MIASTA LUBLIN
MIEJSKI OŚRODEK DOKUMENTACJI
GEODEZYJNO-KARTOGRAFICZNEJ
nr. 0663.9-4110/2010
Skala: 1:500

GEOGRAF
Zespół Usług Geodezyjnych
Józef Hrabczak
20-536 Lublin, ul. Hętykowska 10
tel./fax: 081 626 83 27, 52 22 11
0 203 526 800
REGON 140334723
Poziom odniesienia "Kronsztadt „60"

m.Lublin
Park Czuby
Obr. 27 ark. 3
Inwentaryzacja boisk / 13, 14/ i placu zabaw
/15/ na działkach nr 133 i 377.
Wyniki inwentaryzacji powykonawczej
zostały wniesione na mapę zasadniczą m. Lublin
w skali 1:500, sekcja układ 2000/8.
L.Ks.Rob 1660/42/10

mgr inż. Andrzej Kubiś

[Handwritten signature]