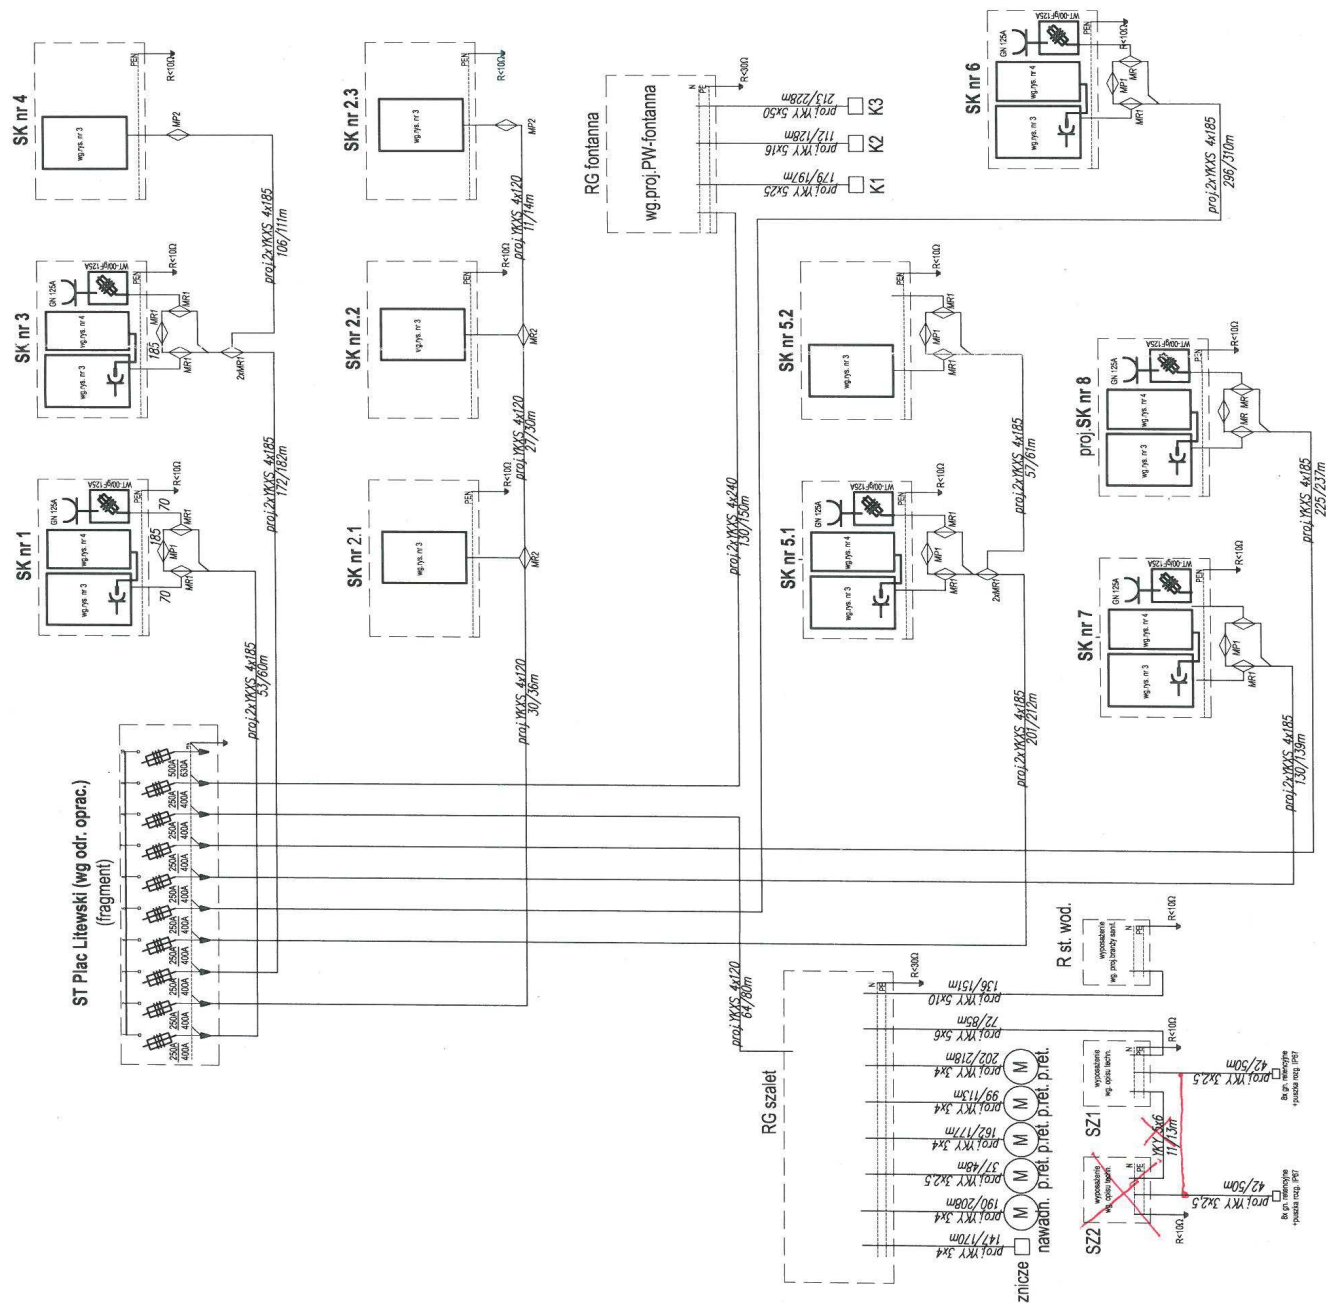


 


Załącznik nr 1 do SIWZ i Załącznik nr 14 do Umowy -
Schemat zasilania studni kablowych i urządzeń
elektroenerget. na Pl. Litewskim



**DOKUMENTACJA
POWYKONAWCZ**

KONSORCJUM PROJEKTOWE POD KIERUNKIEM LIDERA: Biuro Architektoniczne IDEA s.c. 20-432 Lublin ul. Reymonta 12		INWESTOR: Gmina Lublin 20-950 Lublin Plac Wł. Łokietka 1		ZMIANA ZAGOSPODAROWANIA PLACU LITEWSKIEGO W LUBLINIE	
ELEKTRYKA		PROJEKT WYKONAWCZY			
Funkcja	nr uprawn. nr ewid.	Imię i Nazwisko	Data	Podpis	
Projektant	upr. nr 27/LUB94 LUBIEC039701	mgr inż. Stanisław Sowiński	10.2013		
Opracował	upr. nr 84/LUB99	mgr inż. Jarosław Borychowski	10.2013		
Sprawdził	LUBIEC31202	inż. B. Punda	10.2013		
Schemat zasilania studni kablowych				rys. nr 2	