


E2

Studnia iluminacyjna numer 5.
Obwód 1 zasilac kablem YKY 3x2,5mm²
Obwód 2 zasilac kablem YKY 5x15mm²

196.6 196.4 196.5

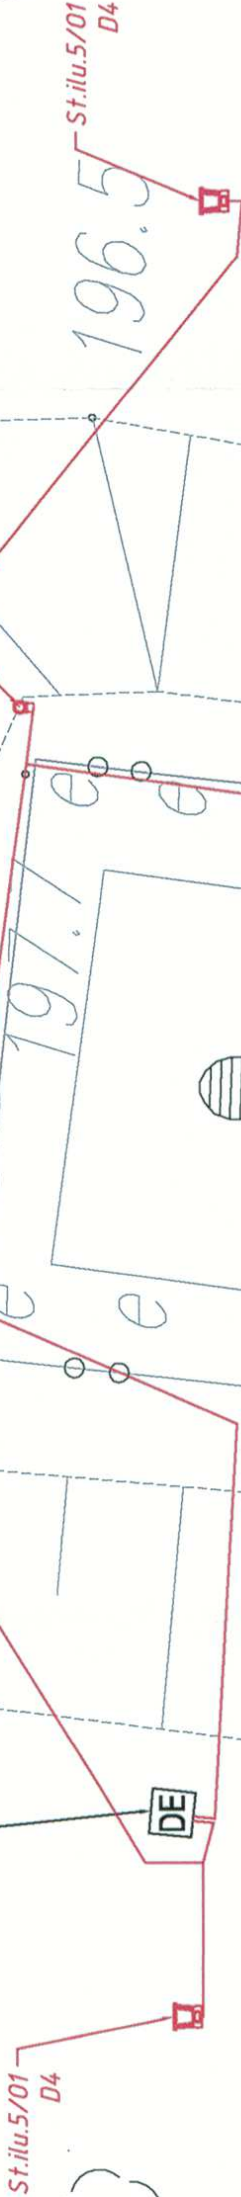

||

196.7 196.8 197.2 197.8 198.2 198.7 197.1 197.7

195.38

t6

END



LEGENDA:

Typy opraw:
D4- Sifeco CB90 1x150W ON/OFF 4200K, kat roz. 40
P7- Simes S.112IN DALI, 4000K, kat roz. 33



Oprawa oświetleniowa - Poziom 0 (Podtozeł)

Numer obwodu

St. ilu. 5/0x
ABC

Typ oprawy oświetleniowej
Studnia iluminacyjna numer 5

NAZWA PROJEKTU:
ILUMINACJA WYBRANYCH OBIEKTÓW ARCHITEKTONICZNYCH, POMNIKÓW I ZIELENI WYSOKIEJ
zlokalizowanych przy Placu Litewskim w Lublinie w ramach zadania pt.:
"ZMIANA ZAGOSPODAROWANIA PLACU LITEWSKIEGO W LUBLINIE"

STADIUM PROJEKTU:

Dokumentacja powykonawcza

BRANŻA:

ELEKTRYCZNA

NAZWA RYSUNKU:

Zasilanie opraw: Pomnik Unii Lubelskiej

INWESTOR:



Gmina Lublin
Pl. Króla Władysława Łokietka 1, 20-950 Lublin

WYKONAWCA:



budimex
ul. Stawki 40, 01-040 Warszawa
tel.: 22 623 60 00 / fax: 22 623 60 01

ZESPÓŁ PROJEKTOWY:



Biuro branżowe instalacje elektryczne i teletechniczne
Elektro-Energetyka Sp. z o.o. ul. Podluzna 19A lok. 32 03-290
Oddział Ostrołęka ul. Górszowa 7a lok. 26A 07-410



P.P.H.U. Światpol
ul. Żelazna 9/12U, 15-297 Białystok
tel./fax (85) 653-16-28

Id. zawodowy IMIE I NAZWISKO

GENERALNY PROJEKTANT:

mgr inż. Michał Sękowski

SPRAWDZAJĄCY:

mgr inż. Artur Grąbowski

OPRACOWAŁ:

mgr inż. Bartosz Zebrowski

DANE RYSUNKU

SKALA:

1:100

STADIUM PROJEKTU:

Powykonawcza

BRANŻA:

E

REW.

A

NR

10