


Załącznik nr 1 do SIWZ i Załącznik nr 21 do Umowy - Plan rozmieszczenia
opraw na Gmachu Dawnego Rządu Gubernialnego - zasilanie z S1



2 x A 4 por 50.
studni nr 1
osred kostka)
cena obv. nr. 3,5.

LEGENDA:

Typy oprawy:
 L4A – MCI Slim Line Grazer 600 DMX, 3000K, kąf roz. 28
 L5C – MCI Slim Line Grazer 300 DMX, 3000K, kąf roz. 28
 L1B – MCI Slim Line Grazer 1200 DMX, 3000K, kąf roz. 10x54
 D5B – FILIX Step Up Deco 1224 DMX, 3000K, kąf roz. 13
 D5 – FILIX Step Up Deco 1224 DMX, 3000K, kąf roz. 10x40
 D1 – FILIX Step Up Deco 624 DMX, 4000K, kąf roz. 13



*Oprawa oświetleniowa – Poziom 3
(Gzyms 3)*



*Oprawa oświetleniowa – Poziom 2
(Gzyms 2)*

Oprawa oświetleniowa - Poziom 1
(Gzyms 1)



Opis i opis - Podtożne

St. ilu. 1/0x
ABC

Typ oprawy oświetleniowej
Studia iluminacyjna numer 1

NAZWA PROJEKTU:
ILUMINACJA WYBRANYCH OBIEKTÓW ARCHITEKTONICZNYCH,
POMNIKÓW I ZIELENI WYSOKIEJ
zlokalizowanych przy Placu Litewskim w Lublinie w ramach zadania pt.:
"ZMIANA ZAGOSPODAROWANIA PLACU LITEWSKIEGO W LUBLINIE"


Dokumentacja powykonawcza

ELEKTRYCZNA

NAZWA RYSUNKU:
Rzut elewacji frontowej i tylnej budynku D
Zasilanie opraw

mg
sw

WYKONAWCĄ:

 **Gmina Lublin**
Pl. Króla Władysława Łokietka 1, 20-950 Lublin

01-040 Warszawa

PROJEKTOWY:

Biurowe instalacje elektryczne i teletechniczne
Elektro-Energetyka Sp. z o.o. ul. Podluzna 19A lok. 32 03-290
Oddział Ostrołęka ul. Gorbatowa 7d lok. 26A 07-410

POWIERZENIOWA

Swiatpol
HISTORIA

ul. Żelazna 9/12U, 15-297 Białystok
tel./fax (85) 653-16-28

NR UPR.	PODPS
---------	-------

MAZ/0038/PW0E/10	
------------------	--

MAZ/0150/PW0E/11	6
------------------	---

ANERYSUNKU

STADIUM PROJEKTU:	BRANŽA	REW.	NR
-------------------	--------	------	----

Powykonawcza	E	A	4
--------------	---	---	---



[illegible]


hazne



ELEWACJA BOCZNA

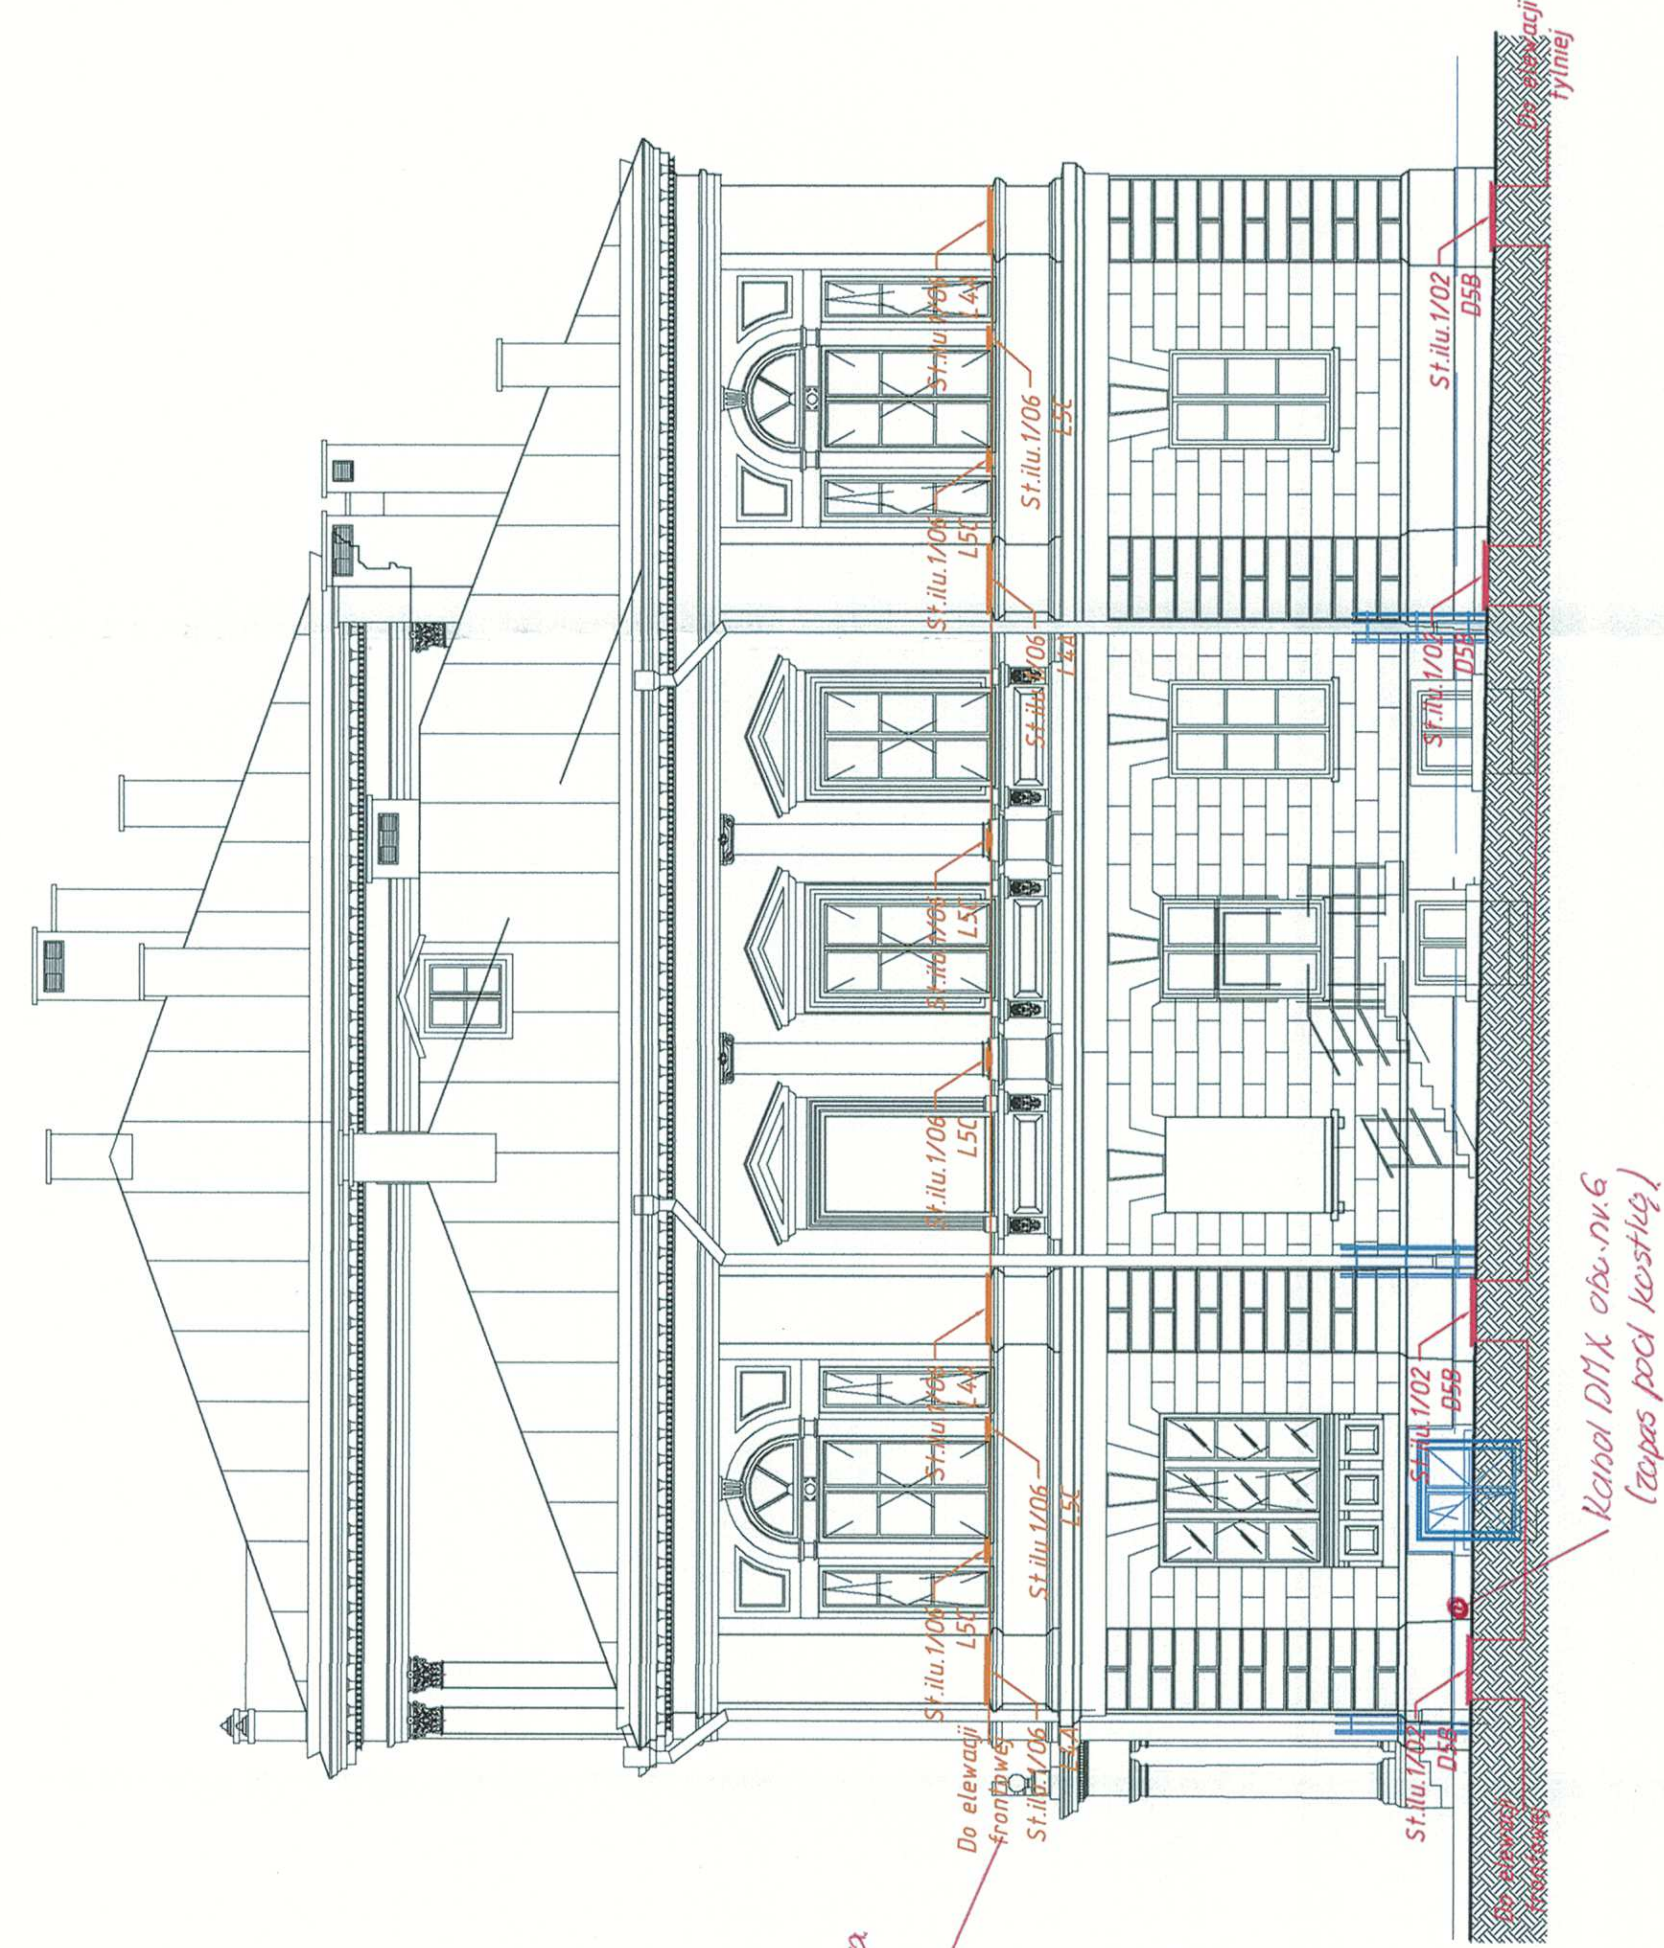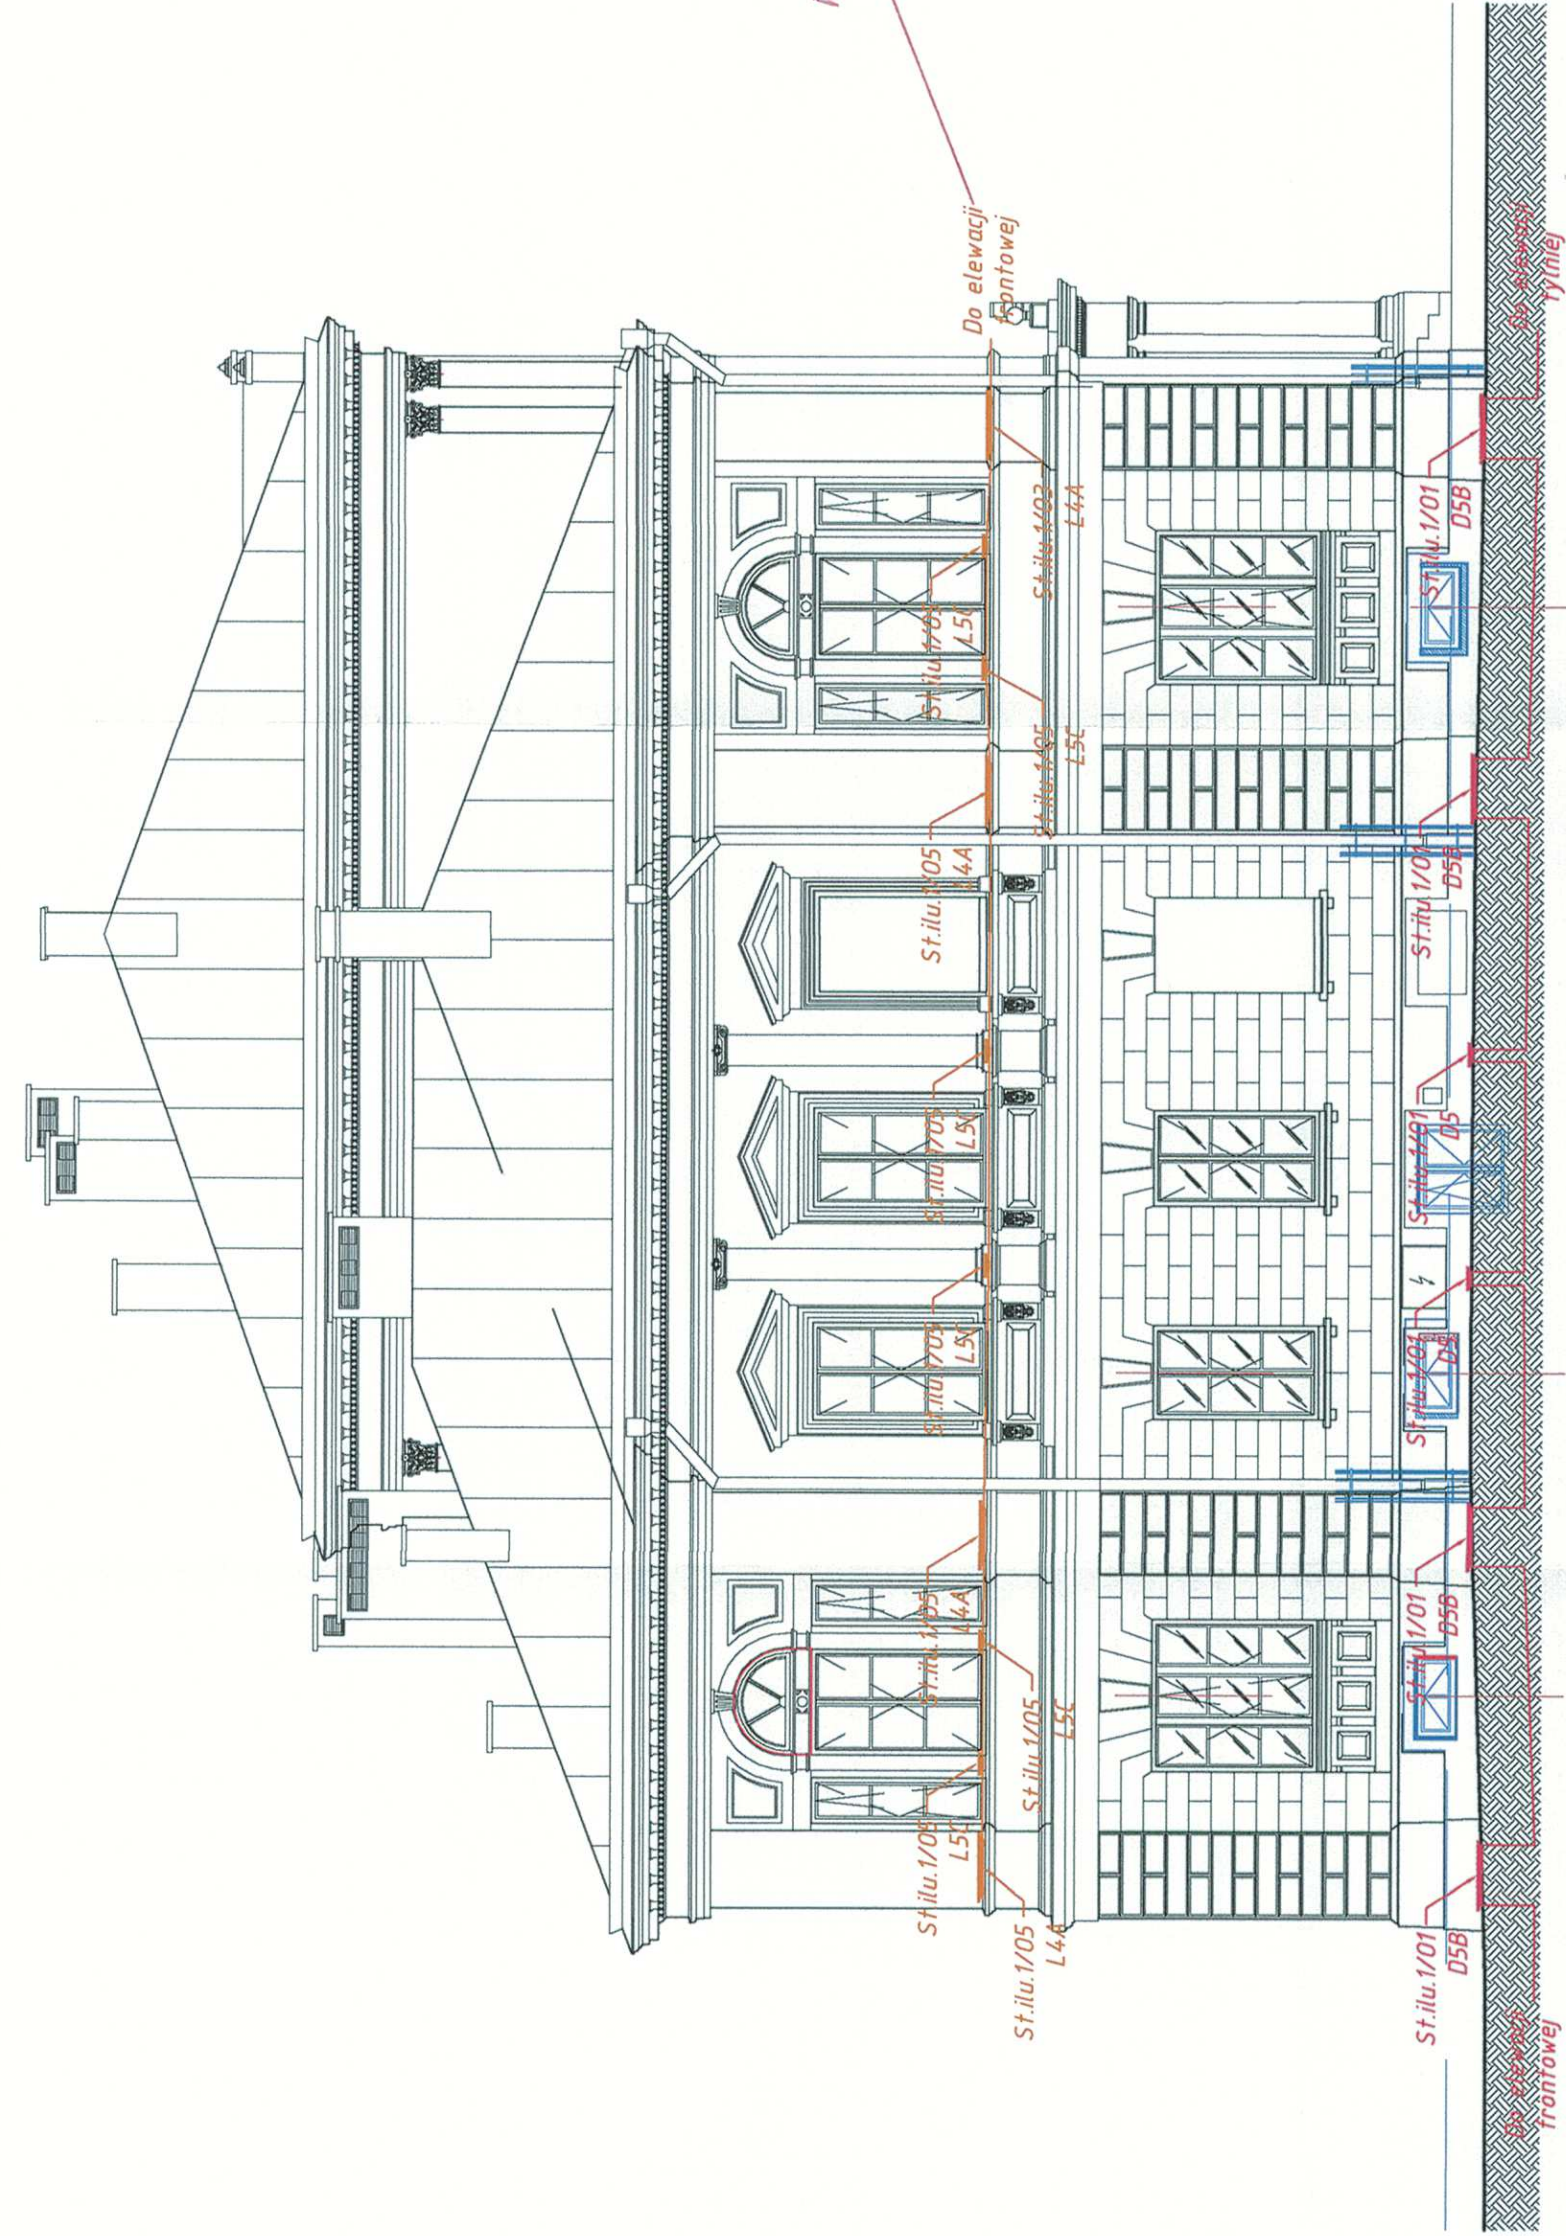

LEGENDA:

Typy oprawy:

L44 - MCI Slim Line Grazer 600 DMX, 3000K, kat roz. 28

L45 - MCI Slim Line Grazer 300 DMX, 3000K, kat roz. 28

L58 - MCI Slim Line Grazer 3200 DMX, 3000K, kat roz. 28

L7B - MCI Slim Line Grazer 1200 DMX, 3000K, kat roz. 10-54

D59 - FLIX Step Up Deco 1224 DMX, 3000K, kat roz. 13

D5 - FLIX Step Up Deco 1224 DMX, 3000K, kat roz. 10x40

D1 - FLIX Step Up Deco 624 DMX, 4000K, kat roz. 13

Oprawa oświetleniowa - Poziom 3
(Gzymsy 3)

Oprawa oświetleniowa - Poziom 2
(Gzymsy 2)

Oprawa oświetleniowa - Poziom
(Gzymsy 1)

Oprawa oświetleniowa - Poziom 0
(Podłazę)

Stylu: 1x0x

TABC

Numer obwodu

Typ oprawy oświetleniowej

Studnia luminacyjna numer 1

NAZWA PROJEKTU:

ILLUMINACJA WYBRANYCH OBIEKTÓW ARCHITEKTONICZNYCH,

STADIUM PROJEKTU:

Dokumentacja powykonawcza

BRANŻA:

ELEKTRYCZNA

NAZWA RYSUNKU:

Rzut elewacji bocznej budynku D
Zasłanianie opraw

INWESTOR:

Gmina Lublin
Pl. Króla Mieszka I Łokietka 1, 20-650 Lublin

WYKONAWCA:

budimex

ul. Światł. 40, 01-040 Warszawa
tel. 22 623 80 00 / fax: 22 623 80 01

P.H.U. Światpol
ul. Jazowa 9/10A, 15-207 Białystok
tel./fax: 853-16-28

Elektro-Energetyka Sp. z o.o. ul. Podłazna 19A, 01-650 Warszawa
tel. 22 624 01 26 / fax: 22 624 01 26
Coodat: Chęcinul 1, 01-650 Warszawa
tel. 22 624 01 26 / fax: 22 624 01 26
ZESPÓŁ PROJEKTOWY:

SPRAWOZDAJĄCY:

mgr inż. Andrzej Grzybowski

OPRACOWAŁ:

mgr inż. Barbara Zborowski

DATA:

2017-05

SKALA:

1:100

DANE RYSUNKU

STADIUM PROJEKTU:

BRANŻA:

REW.:

NR:

POKRÓCZ

MAZ0308.PW02C10

MAZ018PW05C11

E

A

5