


Załącznik nr 1 do SIWZ i Załącznik nr 17 do Umowy - Plan
sieci nN zasilającej studnie kablowe SK do zasilania imprez

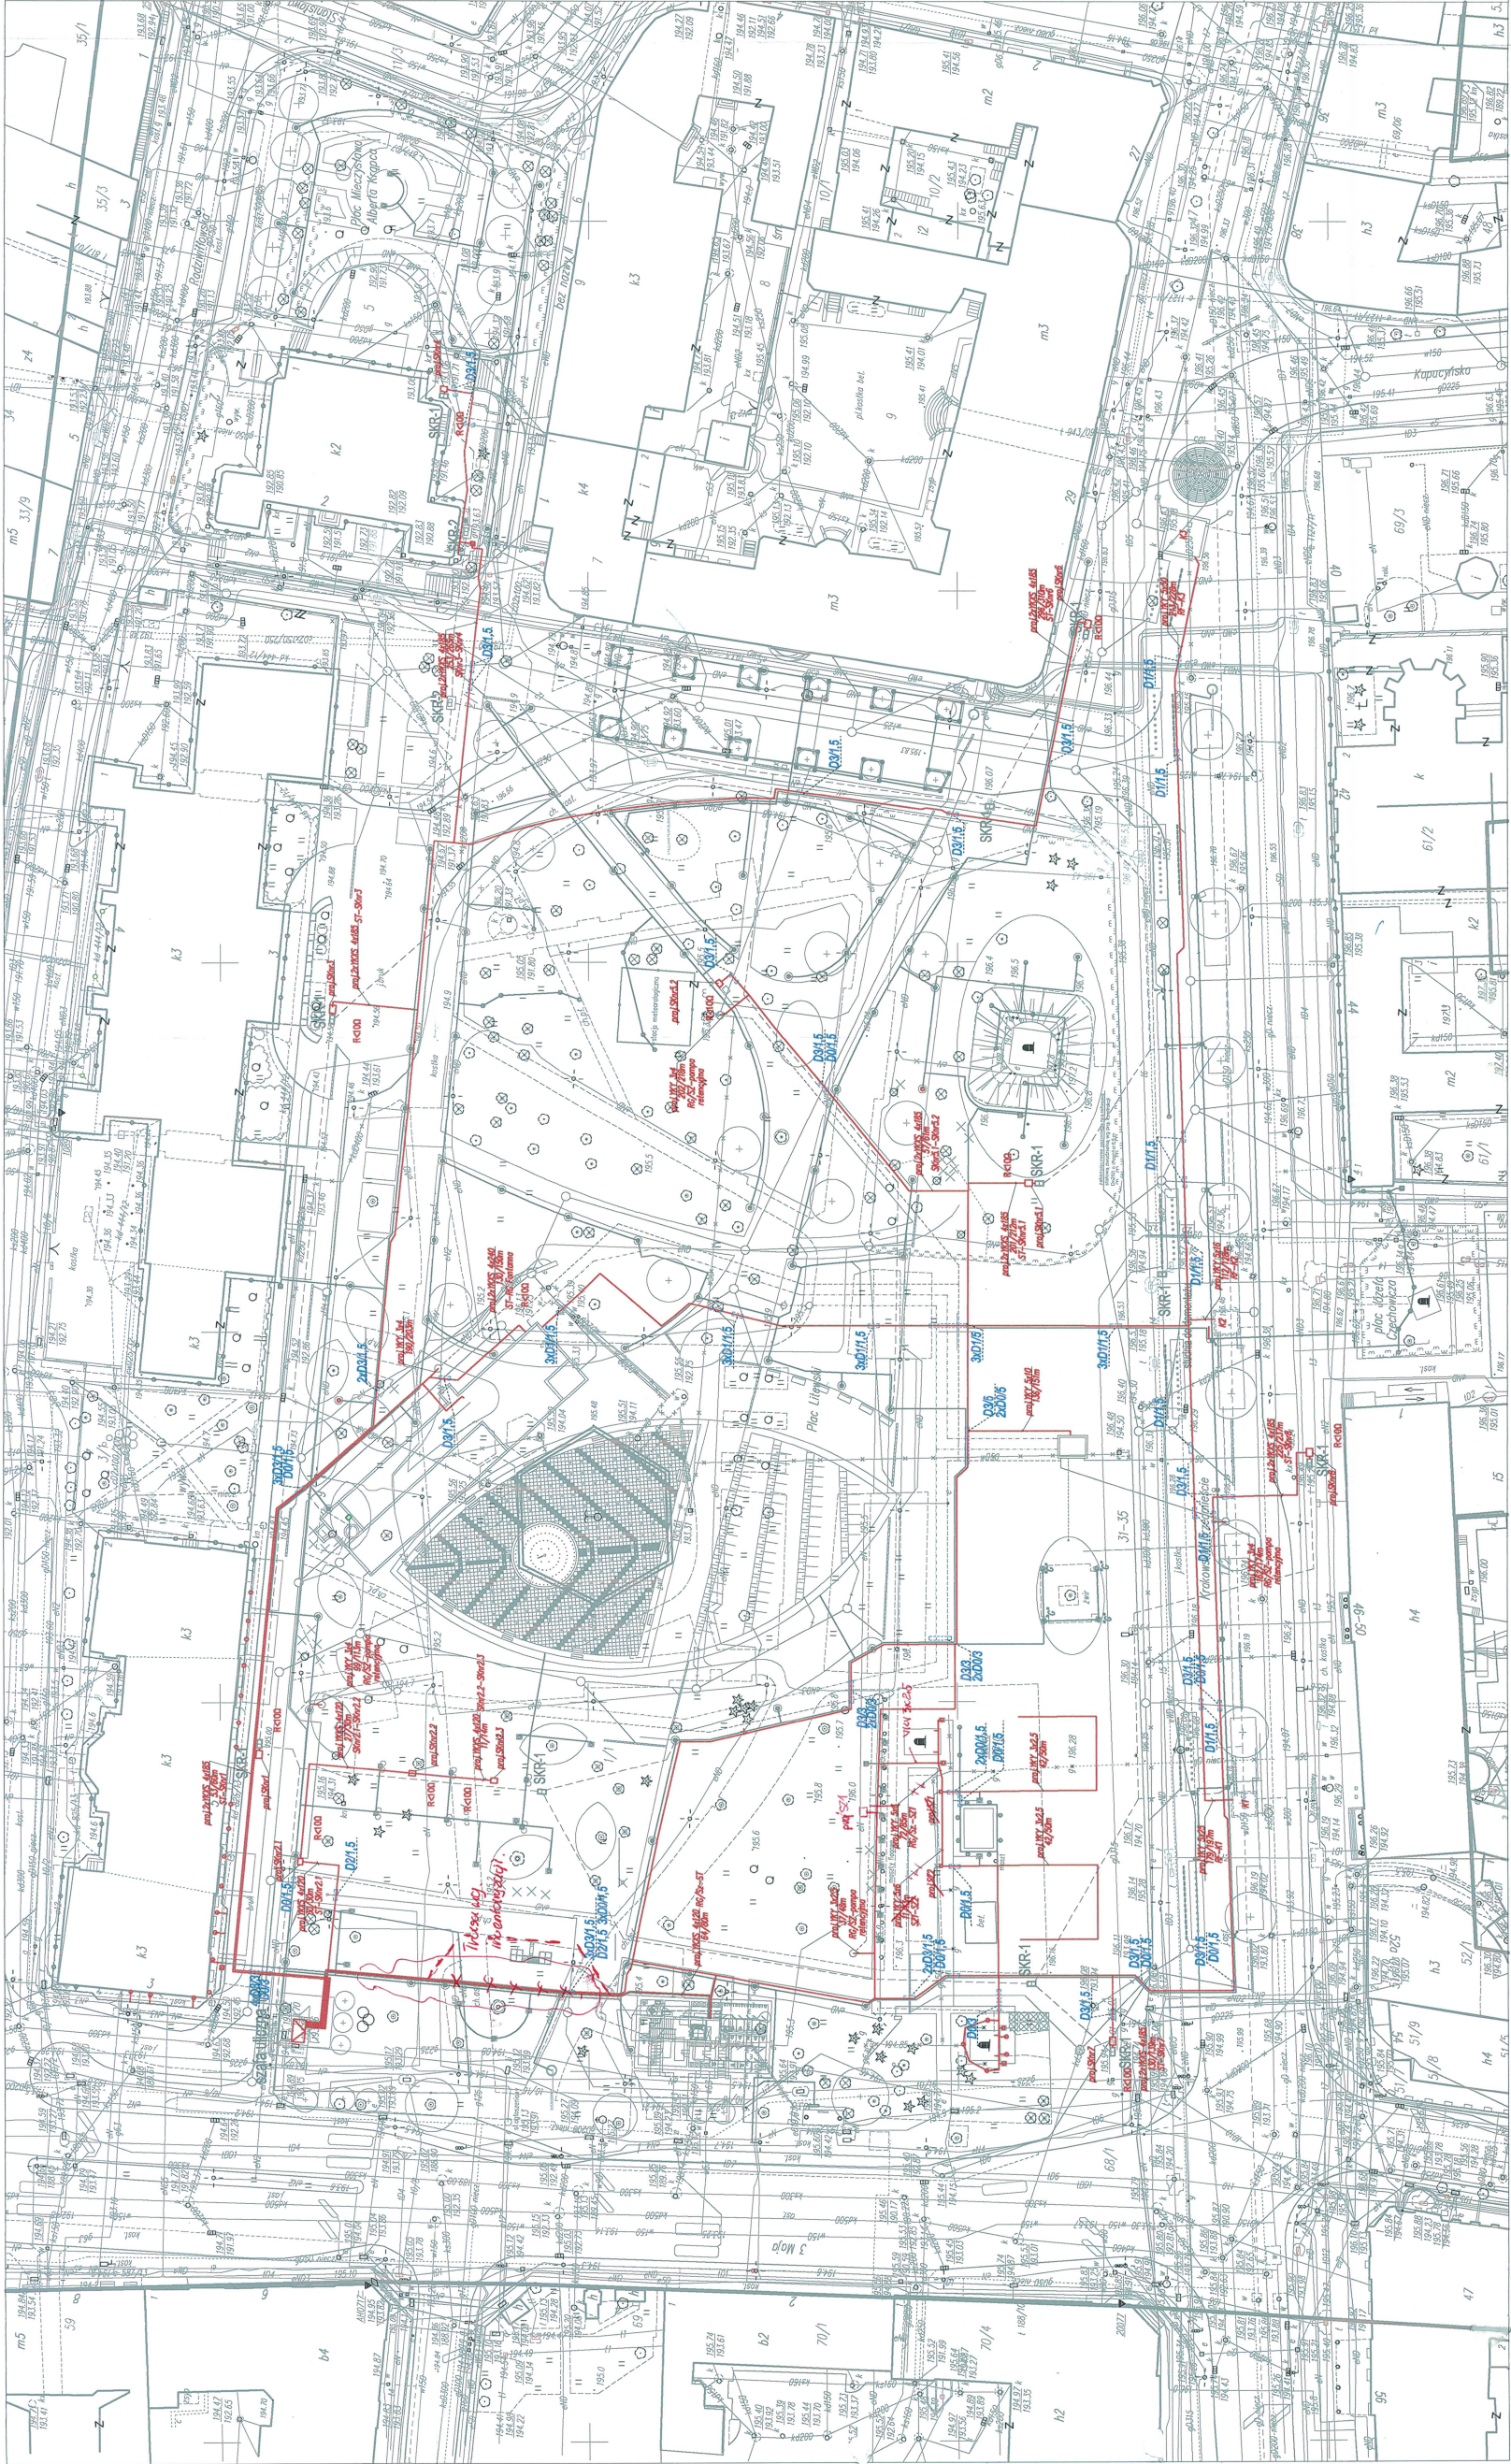

DOKUMENTACJA
POWYKONAWCZĄ

- Oznaczenia:
- pró. linia kablowa
 - pró. studnia kablowe do zasilania lamp przez masowych
- Rury osobowe:
- A1.04 - dzielnia nN odcinowa HDPE 450/4
 - A2.04 - dzielnia nN odcinowa HDPE 450/4
 - A3.04 - dzielnia nN odcinowa HDPE 450/4
 - D1.04 - odcinek nN odcinowa HDPE 450/4
 - D2.04 - odcinek nN odcinowa HDPE 450/4
 - D3.04 - odcinek nN odcinowa HDPE 450/4

KONSORCJUM PROJEKTOWE POD KIERUNKIEM IDEA Buro Architektoniczne IDEA s.c. 01-402 Lublin ul. Rydygiera 12		INWESTOR: Gmina Lublin 20-450 Lublin Plac Wł. Łokietka 1	
ZMIANA ZAGOSPODAROWANIA PLACU LUTENSKIEGO W LUBLINIE		PROJEKT WYKONAWCZY	
ELEKTRYCZNA		Imię i Nazwisko	
Funkcja		Data	
Projektant		10.10.2013	
Sprawdził		10.10.2013	
Plan linii kablowych do zasilania urządzeń elektrycznych		1:500	
Zawieszonych z obciążeniem		1	