

INSTRUKCJA EKSPLOATACJI I KONSERWACJI INSTALACJI ELEKTRYCZNYCH I TELETECHNICZNYCH W OBIEKCIE

Rewitalizacja Parku Ludowego w Lublinie
Instalacje Elektryczne Zewnętrzne
Lublin, Listopad 2020 r.

Dokumentacja
powykonawcza

mgr Robert Baran
Uprawnienia budowlane do kierowania robotami
budowlanymi bez ograniczeń w specjalności
instalacyjnej w zakresie sieci, instalacji i urządzeń
elektrycznych i elektroenergetycznych
nr ewid. LUB/0003/OWOE/12

KIEROWNIK BUDOWY
Konrad Matyszczyk

1. Cel Instrukcji

Celem niniejszej instrukcji jest wskazanie obowiązków oraz przybliżenie zagadnień prawidłowej eksploatacji obiektu Zamawiającemu (przez Zamawiającego należy rozumieć Inwestora, przedstawiciela Inwestora oraz każdą inną osobę na zamówienie której wykonawca wykonywał instalacje, ich następców prawnych oraz posiadaczy i Użytkowników Obiektu) obsłudze, zarządcy, użytkownikom innym osobom korzystającym z obiektu oraz określenie procedury zgłaszania reklamacji i procedur serwisowych.

Zagadnienia w niej poruszone nie stanowią jedynej bazy wiedzy i są jedynie uogólnieniem szczegółowych warunków gwarancji na poszczególne elementy. Dokument ten nie zwalnia Inwestora, Zamawiającego, Użytkownika, Przedstawiciela Inwestora i innych osób korzystających z obiektu z warunków zawartych w szczegółowej karcie gwarancyjnej jak i instrukcji użytkowania instalacji oraz obowiązków nakładanych właściwymi przepisami obowiązującego prawa.

2. Uwarunkowania w okresie adaptacji / użytkowania obiektu

W trakcie wykonywania adaptacji, przebudów, dobudów, modernizacji już istniejących elementów zabrania się jakiegokolwiek ingerencji w instalacje bez zgody gwaranta / wykonawcy.

Gwarancja nie obejmuje uszkodzeń mechanicznych oraz uszkodzeń wynikających ze zużycia oraz użytkowania niezgodnego z jego przeznaczeniem, a zawartych w niniejszej instrukcji. Ponadto w instrukcjach użytkowania i eksploatacji oraz DTR dołączonych do dokumentacji powykonawczej jest opisany szczegółowy tryb postępowania dla poszczególnych wbudowanych elementów / urządzeń / systemów / technologii. Wszystkie osoby obsługujące, zarządzające, użytkujące i korzystające z obiektu muszą zapoznać się z w/w instrukcjami, elementami wyposażenia obiektu i muszą zostać odpowiednio przeszkolone.

2.1. Uwarunkowania przyszłego użytkowania i eksploatacji obiektu

Wszelkie urządzenia należy użytkować zgodnie z dokumentacjami techniczno — ruchowymi lub Instrukcjami Obsługi producentów oraz stosować się do wymogów producentów zawartych w kartach gwarancyjnych. Powyższe ma szczególne znaczenie w przypadku przyszłych roszczeń gwarancyjnych do Wykonawcy.

W odniesieniu do urządzeń wymagających okresowego autoryzowanego przeglądu na użytkownika obiektu ciąży spełnienie wymogów producentów urządzeń (DTR, instrukcje obsługi, karty gwarancyjne), niezbędnych do zachowania pełnego czasookresu gwarancji. Wiązać się to może z koniecznością odpłatnych przeglądów autoryzowanych serwisów, prowadzenia dokumentacji eksploatacji urządzeń lub zapewnienia zapasu części zamiennych (zapasowy osprzęt elektryczny, itp.).

Właściciele i zarządcy obiektów budowlanych, odpowiadają nie tylko za zapewnienie bezpieczeństwa użytkowania obiektu w aspekcie jego sprawności technicznej, ale również w sytuacji oddziaływania na ten obiekt różnych czynników zewnętrznych. (Dz.U. z 2007r. Nr 99, poz. 665).

Niezwłocznie po przekazaniu obiektu, Inwestor / Użytkownik powinien podpisać stosowne umowy serwisowe (na przeglądy techniczne i czynności konserwacyjne) z autoryzowanym serwisem producenta, chyba że umowa stanowi inaczej. Podpisanie niniejszej umowy jest niezbędne w celu zachowania udzielonej gwarancji.

Konserwację w okresie użytkowania należy wykonywać zgodnie z Dokumentacją Techniczno-Ruchową / Instrukcja Użytkowania zawartą w dokumentacji

Dokumentacja
powykonawcza

mgr Robert Baran
Uprawnienia budowlane do kierowania robotami
budowlanymi bez ograniczeń w specjalności
instalacyjnej w zakresie sieci, instalacji i urządzeń
elektrycznych i elektroenergetycznych
nr ewid. EUB/0009/OWOE/12

KIEROWNIK BUDOWY
Konrad Matyszczak

powykonawczej.

Wynik kontroli / działań serwisowych / przeglądów okresowych należy udokumentować i umieścić w Karcie Przeglądów Okresowych (zgodnie z DTR).

Konserwacja i przegląd powinny być zapisane na wywieszce (naklejce), która nie może zakrywać żadnych oznaczeń producenta. Na wywieszce (naklejce) należy umieścić:

- słowo "SPRAWDZONE"
- nazwę i adres dostawcy urządzenia
- jednoznaczna identyfikacja osoby kompetentnej (konserwatora)
- datę (miesiąc i rok) ważności przeglądu.

Nieprzestrzeganie przez użytkownika zaleceń i wskazówek zawartych w niniejszej instrukcji (oraz poszczególnych instrukcji urządzeń / elementów wbudowanych na obiekcie dołączonych do dokumentacji powykonawczej) zwalnia wykonawcę / producenta od wszelkich zobowiązań i gwarancji.

2.2. Warunki przeprowadzania przeglądów na podstawie wytycznych zawartych w Prawo Budowlane (tekst jednolity), WT.

Zgodnie z art. 64.1 ustawy Prawo budowlane, właściciel lub zarządca obiektu jest obowiązany prowadzić dla każdego obiektu budowlanego książkę obiektu budowlanego, stanowiącą dokument przeznaczony do zapisów dotyczących przeprowadzanych badań i kontroli stanu technicznego, remontów, przebudowy w okresie użytkowania obiektu budowlanego. Wzór książki obiektu budowlanego i sposób jej prowadzenia określił Minister Infrastruktury w rozporządzeniu z dnia 3 lipca 2003 r. w sprawie książki obiektu budowlanego (Dz. U. Nr 120, poz. 1134).

Książka powinna być założona w dniu przekazania obiektu budowlanego do użytkowania i systematycznie prowadzona przez okres jego użytkowania aż do rozbiórki obiektu.

Wpisy do książki powinny być dokonywane w dniu zaistnienia okoliczności, dla której jest wymagane dokonanie odpowiedniego wpisu. Wpis do książki powinien zawierać dane identyfikujące dokument, będący przedmiotem wpisu, określać ważne ustalenia w nim zawarte oraz dane identyfikujące osobę, która dokument wystawiła oraz cechować się jednoznacznością i zwięzłością. Wpisy w książce powinny być wykonywane starannie, a przede wszystkim czytelnie. Wpisów dokonuje właściciel lub zarządca obiektu albo osoba upoważniona przez właściciela lub zarządcę. Sprostowania błędów we wpisach dokonuje się przez przekreślenie wyrazów pojedynczą linią oraz umieszczenie daty i podpisu osoby dokonującej zmiany. Błędnych wpisów nie wolno zamalowywać, wydrapywać ani zaklejać.

3. Obowiązkowe kontrole obiektu budowlanego

Zgodnie z zapisami ustawy obiekty budowlane w zakresie instalacji elektrycznych powinny być w czasie ich użytkowania poddawane przez właściciela lub zarządcę okresowej kontroli, co najmniej raz na 5 lat, a w warunkach szczególnych eksploatacji raz na rok (np. systemy przeciwpożarowe).

Kontrolą tą powinno być objęte badanie instalacji elektrycznej oraz piorunochronnej w zakresie stanu sprawności połączeń, osprzętu, zabezpieczeń i środków ochrony od porażeń, oporności izolacji przewodów oraz uziemień instalacji i aparatów.

Kontrolę stanu technicznego instalacji powinny przeprowadzać osoby posiadające kwalifikacje wymagane przy wykonywaniu dozoru.

Kontrole stanu technicznego powinny zostać zakończone protokołami. Każdy protokół

**Dokumentacja
powykonawcza**


KIEROWNIK BUDOWY
Konrad Matyszczyk

musi posiadać swój numer rejestracyjny.
Protokół powinien zawierać informacje o:

- terminie i zakresie przeglądu,
- osobie przeprowadzającej przegląd,
- wyniku przeglądu,
- terminie, w jakim powinien zostać dokonany kolejny przegląd,
- o pracach, jakie należy wykonać w celu utrzymania właściwego stanu technicznego instalacji / urządzeń,
- terminie, w którym prace te powinny zostać wykonane.

Właściciel, zarządca lub użytkownik obiektu budowlanego, jest obowiązany w czasie lub bezpośrednio po przeprowadzonej kontroli stanu technicznego obiektu budowlanego lub jego części, usunąć stwierdzone uszkodzenia oraz uzupełnić braki, które mogłyby spowodować zagrożenie życia lub zdrowia ludzi, bezpieczeństwa mienia lub środowiska, a w szczególności katastrofę budowlaną, pożar, wybuch, porażenie prądem elektrycznym. Obowiązek ten powinien być potwierdzony w protokole kontroli obiektu budowlanego. Osoba dokonująca kontroli jest obowiązana bezzwłocznie przesłać kopię tego protokołu do właściwego organu.

4. Instalacje elektryczne

Użytkownik obiektu powinien przeprowadzać okresowe kontrole i przeglądy stanu technicznego instalacji elektroenergetycznej. Kontrola okresowa instalacji i urządzeń elektroenergetycznych polega na sprawdzeniu stanu technicznego instalacji, narażonych na niszczące działanie ludzi i otoczenia podczas eksploatacji.

W określonych przypadkach, opisanych poniżej, należy przestrzegać bardziej restrykcyjnych terminów kontroli i czynności serwisowych dla poszczególnych instalacji i elementów instalacji.

Zadania kontroli okresowej:

- sprawdzenie stanu technicznego poszczególnych elementów instalacji zasilających i instalacji odbiorczych,
- ustalenie rozmiarów zużycia lub uszkodzenia oraz orientacyjnego kosztu ich naprawy bieżącej,
- określenie kolejności wykonywanych robót,
- ustalenie środków zapewniających "właściwą eksploatację (wyprzedzające zamówienia materiałowe).

Kontrola okresowa może być dokonywana przez osoby posiadające kwalifikacje wymagane do zatrudnienia przy eksploatacji instalacji i urządzeń elektroenergetycznych na napięcie do 1 kV, dla stacji energetycznej powyżej 1 kV zatem kontrolę okresową przeprowadza pracownik, któremu powierzono nadzór techniczny nad utrzymaniem instalacji i urządzeń elektroenergetycznych w obiekcie. Przedkłada on harmonogram kontroli. Kontrola okresowa może odbywać się z udziałem administratora obiektu, właściciela lub gospodarza obiektu. Celem przeglądu stanu sprawności technicznej i wartości użytkowej instalacji i urządzeń elektroenergetycznych jest pełna ocena stanu technicznego i stanu bezpieczeństwa oraz wartości użytkowej instalacji zasilających i instalacji odbiorczych w obiekcie.

**Dokumentacja
wykonawcza**

mgr Robert Baran
uprawnienia budowlane do kierowania robotami
budowlanymi bez ograniczeń w specjalności
instalacyjnej w zakresie sieci, instalacji i urządzeń
elektrycznych i elektroenergetycznych
nr ewid. LUB/0093/OWOE/12

KIEROWNIK BUDOWY

Konrad Matyszczak

W zakres czynności przeglądu stanu sprawności technicznej wchodzi:

- czynności kontroli okresowej,
- przegląd stanu utrzymania instalacji i urządzeń elektroenergetycznych,
- badanie elementów i części zakrytych i niedostępnych,
- pomiary.

Kontrolę instalacji i urządzeń elektroenergetycznych powinna przeprowadzać komisja w składzie minimum trzech osób posiadających ważne zaświadczenie kwalifikacyjne. Do składu komisji mogą być włączeni:

- specjaliści innych jednostek administracyjnych,
- uprawnieni rzeczoznawcy (w przypadku potrzeby wykonania orzeczeń technicznych).

W przypadku braku własnych wyspecjalizowanych służb, zarządca obiektu może zlecić dokonanie kontroli innym uprawnionym do tego zakładom lub jednostkom usługowym.

Dokumentacja eksploatacyjna

Należą do niej:

1. Książka obiektu budowlanego, wydana po uzyskaniu pozwolenia na użytkowanie,
2. Instrukcja obsługi, np. urządzeń i instalacji elektrycznych,
3. Badania okresowe, próby i ekspertyzy (instalacji i urządzeń elektrycznych).

Elementy nie podlegające gwarancji to elementy eksploatacyjne m.in. źródła światła, wkładki bezpiecznikowe, baterie, akumulatory.

Bez wiedzy i zgody gwaranta zabrania się jakichkolwiek ingerencji w konfigurację, a także rozbudowy, przebudowy, demontażu urządzeń lub ich części składowych oraz wszelkich innych przeróbek instalacji elektrycznej.

Obsługę i konserwację instalacji, systemów lub jakichkolwiek z ich elementów mogą prowadzić tylko osoby przeszkolone lub posiadające odpowiednie kwalifikacje lub uprawnienia elektryczne.

3.1 Rozdzielnie niskiego napięcia

Rozdzielnie powinny zawierać schematy połączeń obwodów zewnętrznych oraz układów sterowania umieszczone w specjalnej kieszeni na ścianie drzwiczek. Wszelkie zmiany wprowadzane w układy połączeń obwodów zewnętrznych oraz sterowniczych należy bezwzględnie konsultować z wykonawcą instalacji obiektu, a wprowadzone zmiany powinny spełniać wymagania najlepszej wiedzy technicznej oraz norm i przepisów związanych. Wszelkie dokonane zmiany powinny być naniesione na schematy powykonawcze rozdzielni.

Zaleca się podczas prowadzenia przeglądów okresowych, dokonanie sprawdzenia poszczególnych elementów, urządzeń i zacisków przyłączeniowych zainstalowanych w rozdzielni pod względem termicznym (np. dokonanie pomiarów przyrządem do dynamicznego pomiaru temperatury, wydruk rozkładu temperatur zbadanych kamerą termowizyjną, zdjęcia elementów i urządzeń w podczerwieni).

Wykaz czynności jakie powinny być przeprowadzane przynajmniej raz na 180 dni:

- Sprawdzić temperaturę obudowy rozdzielnicy,
- Sprawdzić otwieranie i zamykanie zamka drzwi,
- Sprawdzić wzrokowo uszkodzenia mechaniczne,

**Dokumentacja
powykonawcza**

mgr inż. Robert Baran
uprawnienia budowlane do kierowania robotami
budowlanymi bez ograniczeń w specjalności
instalacyjnej w zakresie sieci, instalacji i urządzeń
elektrycznych i elektroenergetycznych
nr ewid. LUB/0093/OWOZ/12

KIEROWNIK BUDOWY
Konrad Matyszczyk

- Dokonać wizualnej inspekcji, sprawdzić czy wszystkie połączenia są pewnie wykonane, czy nie ma uszkodzonych przewodów.

3.2 Trasy kablowe i kable WLZ

Trasy kablowe i kable podlegają kontrolom okresowym przynajmniej raz w roku ze zwróceniem szczególnej uwagi na uszkodzenia mechaniczne przewodów i kabli (uszkodzenie izolacji, uszkodzenia żył roboczych, zbliżeń do innych instalacji i konstrukcji)

Raz na 5 lat należy dokonać pomiarów:

- rezystancji izolacji przewodów odbiorników przyłączonych na stałe
- rezystancji izolacji linii zasilających
- sprawdzenia skuteczności działania ochrony przeciwporażeniowej

5. Procedury serwisowe.

Jeżeli, zgodnie z umową, Wykonawca udzielił Gwarancji Jakości wykonanych robót lub rękojmi, okres Gwarancji Jakości i rękojmi rozpoczynają swój bieg od dnia odbioru końcowego przedsięwzięcia inwestycyjnego lub faktycznego rozpoczęcia użytkowania obiektu (w zależności co nastąpi wcześniej).

Na okres udzielonej gwarancji i rękojmi Zamawiający ustanowi swojego Przedstawiciela lub Przedstawiciela firmy upoważnionej do reprezentowania Zamawiającego, (przywołanie w dalszej części Zamawiającego oznacza również jego Przedstawiciela), w formie pisemnego powiadomienia Wykonawcy z podaniem: firma, adres siedziby firmy, imię i nazwisko upoważnionego Przedstawiciela, nr telefonu i faks-u, ew. adres e-mail.

Procedura współpracy Zamawiającego z Wykonawcą w aspekcie ustalania terminu, zakresu i technologii naprawy wady.

Po otrzymaniu zgłoszenia wady, Wykonawca w ciągu dwóch dni roboczych przedstawi termin przeglądu i weryfikacji zgłoszonej wady. Zamawiający (Użytkownik) zatwierdzi lub uzgodni z Wykonawcą inny termin przeglądu lub weryfikacji zgłoszonej wady. W ustalonym terminie przeglądu lub weryfikacji zgłoszonej wady, Zamawiający (Użytkownik) i Wykonawca dokonają oceny zasadności roszczenia gwarancyjnego. Wykonawca nie jest zobowiązany do usunięcia wady za powstanie której nie ponosi odpowiedzialności.

W przypadku nie uczestniczenia przedstawiciela jednej ze stron w przeglądzie lub weryfikacji zgłoszonej wady, kwalifikacja wady dokonana zostanie jednostronnie, a ustalenia stają się wiążące dla drugiej strony. Protokół z takich ustaleń zostanie doręczony stronie nieobecnej, a w przypadku uznania odpowiedzialności Wykonawcy za wadę i zakwalifikowania jej do usunięcia, strony uzgodnią termin jej usunięcia. W przypadku braku jednoznacznych przyczyn powstania wady oraz braku wskazania osoby odpowiedzialnej za wadę, strony ustalą dalszy tryb postępowania (notatka ze spotkania).

W przypadku bezzasadności zgłoszenia wady, Wykonawca zastrzega sobie prawo do żądania zwrotu poniesionych kosztów wynikłych z podjętych czynności, np.: weryfikacji, przeglądu, kosztów badań, pracy sprzętu i ludzi.

W przypadku potwierdzenia zasadności roszczenia gwarancyjnego, Wykonawca uzgodni z Zamawiającym warunki wykonania prac naprawczych, tj.: data/y, godzina/y, lista pracowników, sprzęt, pobór energii elektrycznej, wody, technologia prac naprawczych lub termin ich przedstawienia.

dokumentacja
wykonawcza

opracowania budowlane do kierowania robotami
budowlanymi bez ograniczeń w specjalności
instalacyjnej w zakresie sieci, instalacji i urządzeń
elektrycznych i elektroenergetycznych
nr ewid. LUB/0093/OWOŁ/12

KIEROWNIK BUDOWY
Konrad Matyszczyk

Zamawiający zobowiązany jest do udostępnienia obiektu (lub jego części) w celu wykonania prac naprawczych. W przypadku gdy użytkownik obiektu nie udostępnia lokalu w terminie ustalonym lub wskazanym w umowie z Inwestorem, Wykonawca może ustalić inny termin naprawy zapisując uzgodnienia. Jeżeli również w tym dodatkowym terminie obiekt/ nie zostanie udostępniony Wykonawcy w celu usunięcia wady, Wykonawca zwolniony zostaje z obowiązku jej usunięcia.

Zakończenie prac naprawczych i gotowość przystąpienia do ich odbioru wykonawca zgłasza Zamawiającemu (Użytkownikowi) listem poleconym, faksem lub pocztą elektroniczną. Zamawiający (Użytkownik), zobowiązany jest, przystąpić do odbioru prac naprawczych w terminie 7 dni od daty otrzymania zawiadomienia. Odbioru prac naprawczych dokonywać będą umocowani Przedstawiciele Zamawiającego (Użytkownika) i Wykonawcy, potwierdzenie usunięcia wady zostanie potwierdzone na PROTOKOLE USUNIĘCIA WADY. Prace naprawcze będą odebrane z dniem zawiadomienia.

Po bezskutecznym upływie terminu dokonania odbioru prac naprawczych, uważa się, iż Zamawiający przyjął i zaakceptował prace naprawcze bez zastrzeżeń, co Wykonawca potwierdzi w PROTOKOLE USUNIĘCIA WADY.

Procedura rozsądzania kwestii spornych


W przypadku rozbieżności w ocenach, co do kwalifikacji wady w postępowaniu według w/w procedury, decydować będzie ocena powołanego przez Strony rzeczoznawcy. Kosztami powołania rzeczoznawcy zostanie obarczona Strona, która nienależycie zakwalifikowała wadę.

Wszelkie spory, których Strony nie rozstrzygną w drodze wzajemnych negocjacji, podlegają rozpatrzeniu przez Sąd Powszechny.

**Dokumentacja
wykonawcza**

mgr Robert Baran
Uprawnienia budowlane do kierowania robotami
budowlanymi bez ograniczeń w specjalności
instalacyjnej w zakresie sieci, instalacji i urządzeń
elektrycznych i elektroenergetycznych
nr ewid. LUB/0093/OWOE/1.


KIEROWNIK BUDOWY
Konrad Matyszczak

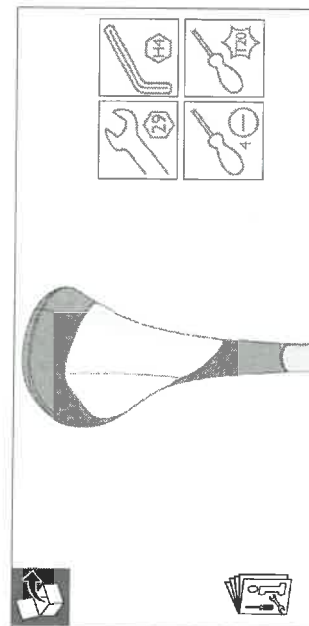



220V
240V

LEDs	W +/-10%	m ²	kg
NEUTRAL WHITE			
LED8-4S	6	0,155	9
LED10-4S	6	0,155	9
LED12-4S	6	0,155	9
LED14-4S	10	0,155	9
LED22-4S	10	0,155	9
LED28-4S	10	0,155	9
LED32-4S	20	0,155	9
LED48-4S	20	0,155	9
LED54-4S	20	0,155	9

LEDs	W +/-10%	m ²	kg
WARM WHITE			
LED6-4S	6	0,155	9
LED8-4S	6	0,155	9
LED10-4S	6	0,155	9
LED12-4S	6	0,155	9
LED14-4S	10	0,155	9
LED18-4S	10	0,155	9
LED23-4S	20	0,155	9
LED27-4S	20	0,155	9
LED36-4S	20	0,155	9
LED42-4S	20	0,155	9
LED48-4S	20	0,155	9

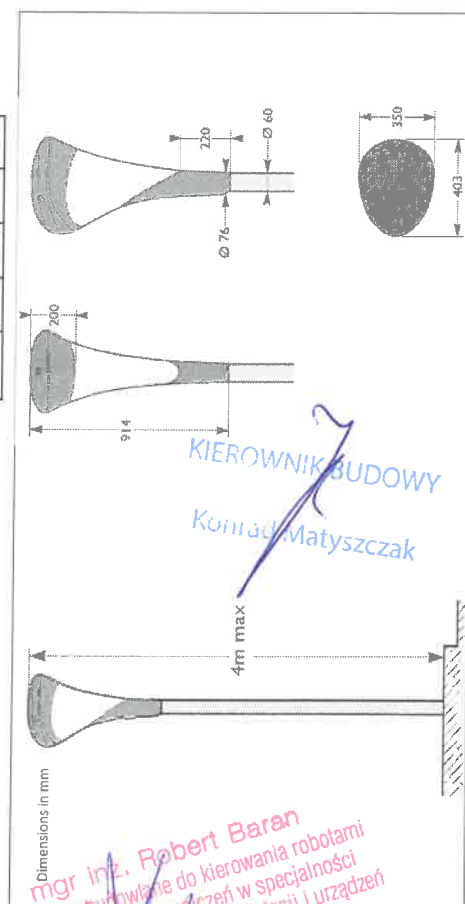

Printed in Spain
Data subject to change without notice
Keep for future reference: www.philips.com/lighting

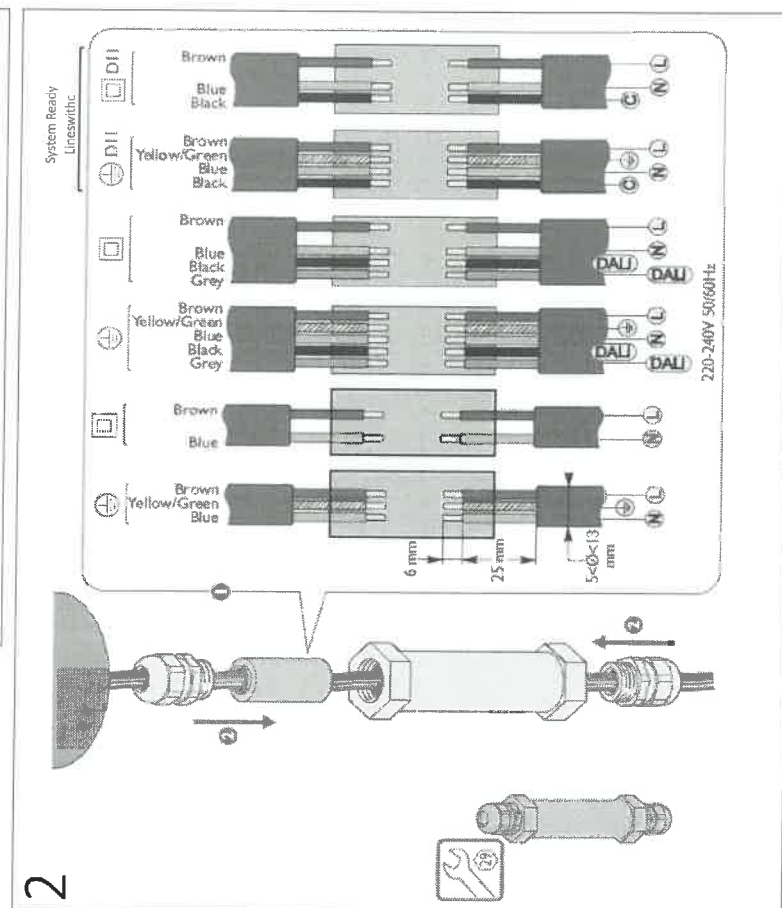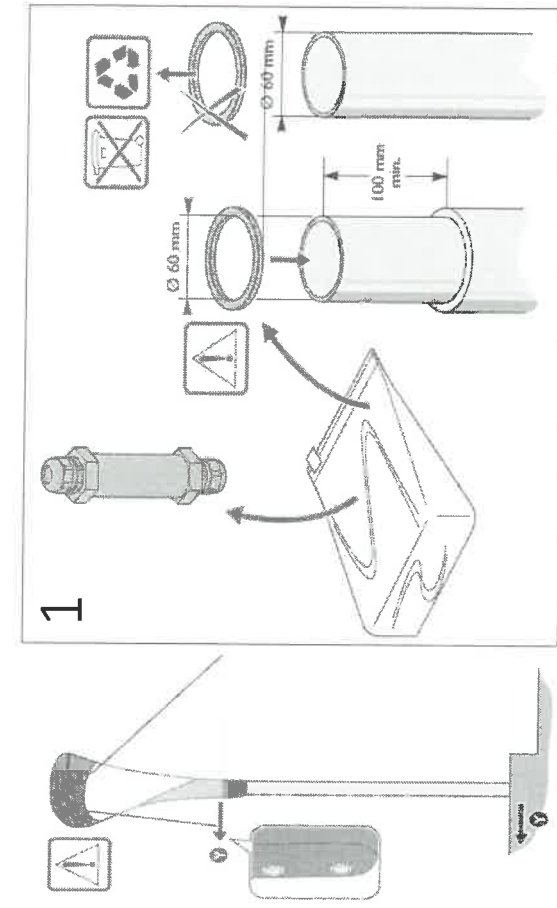








Dokumentacja
pwykonawcza



mgr inż. Robert Baran
Uprawnienia budowlane do kierowania robotami
budowlanymi w zakresie specjalności
instalacyjnej w zakresie sieci, instalacji i urządzeń
elektrycznych i elektroenergetycznych
nr ewid. LUB/0093/OWOE/12

KIEROWNIK BUDOWY
Krzysztof Matyszczak

Dokumentacja
pobytowa

mgr inż. Robert Baran
Uprawnienia budowlane do kierowania robotami
budowlanymi bez ograniczeń w specjalności
Instalacyjnej w zakresie sieci, instalacji i urządzeń
elektrycznych i elektroenergetycznych
nr ewid. LUB/0093/OWOE/12

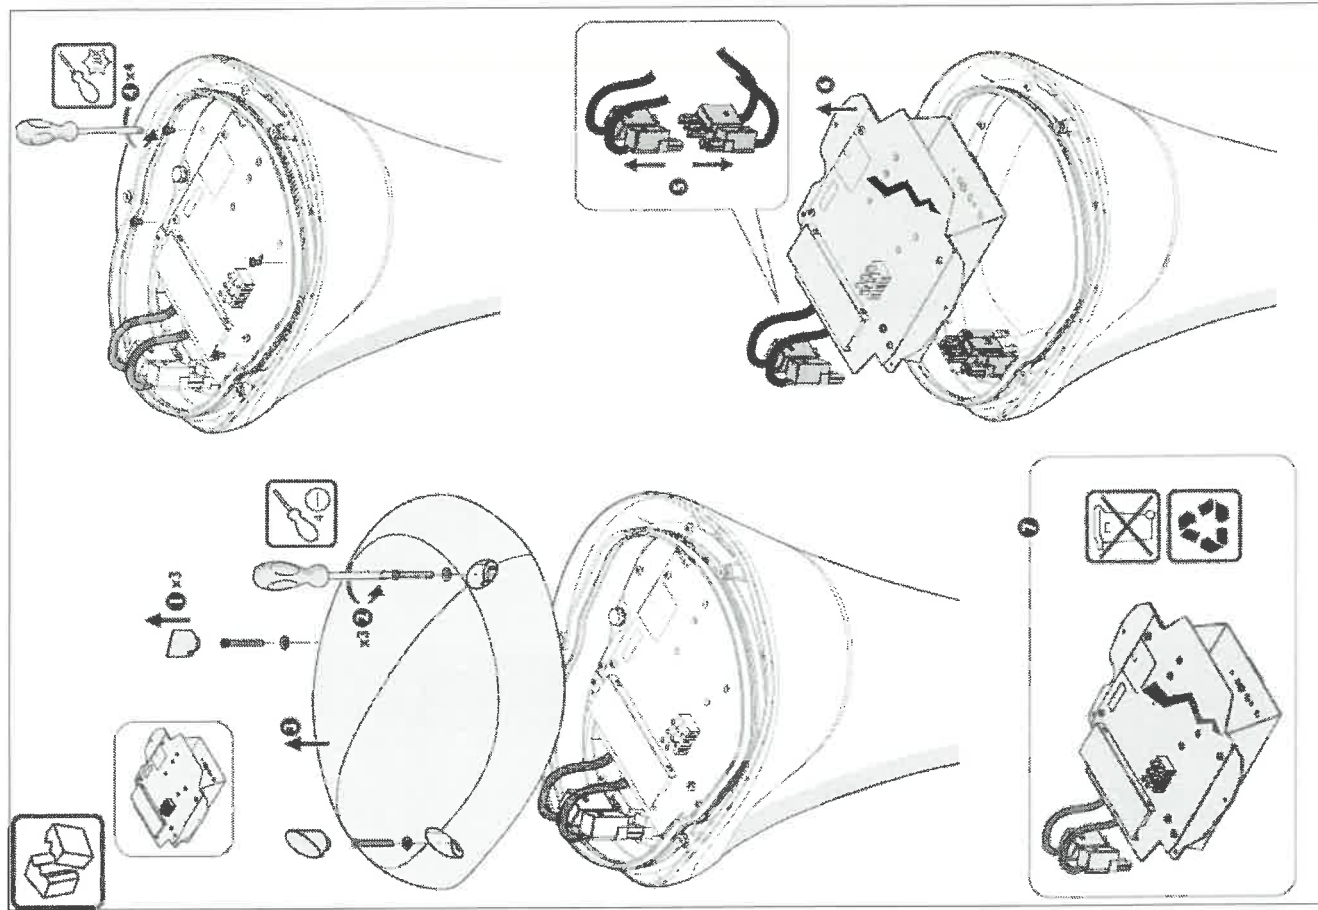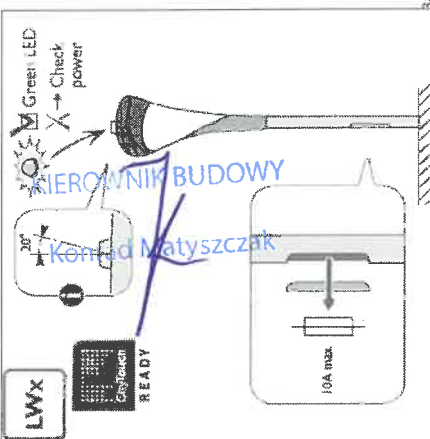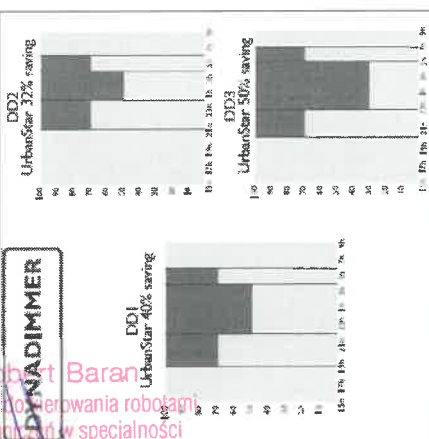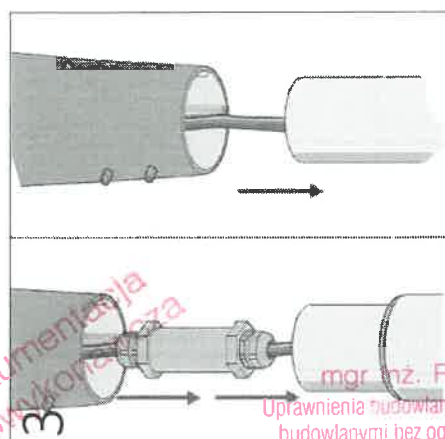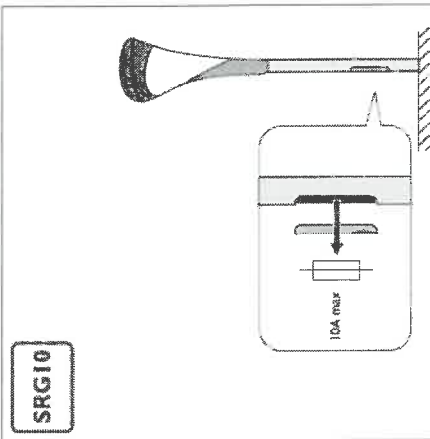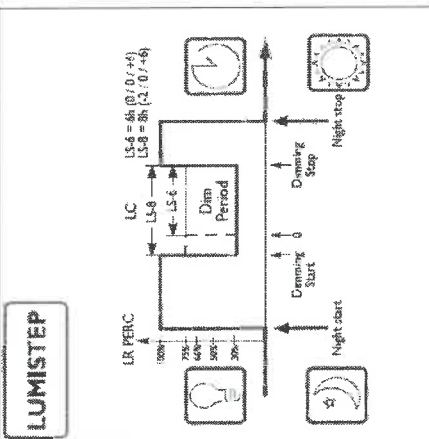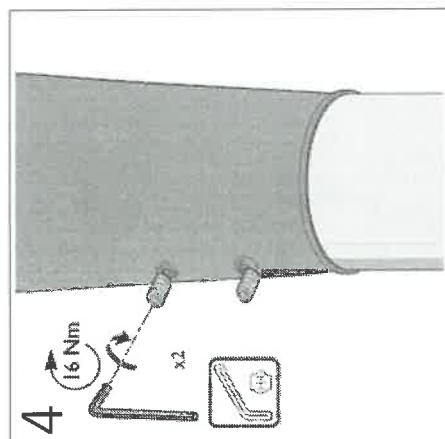

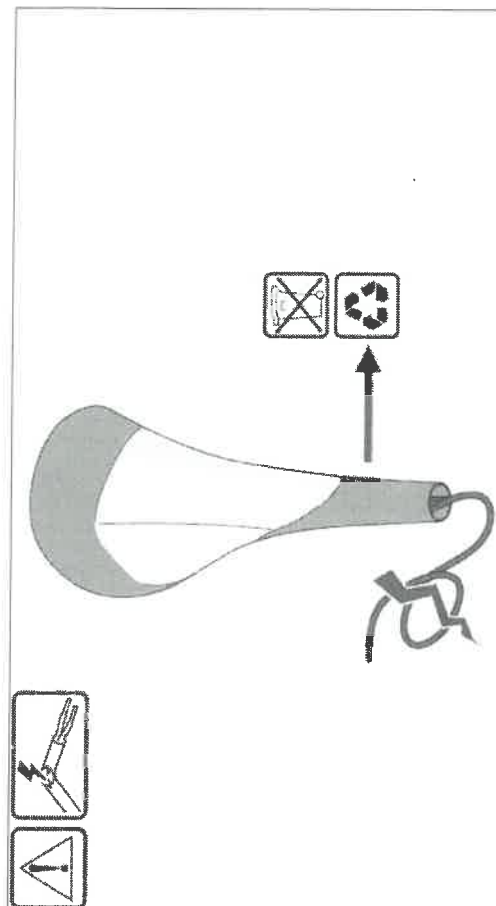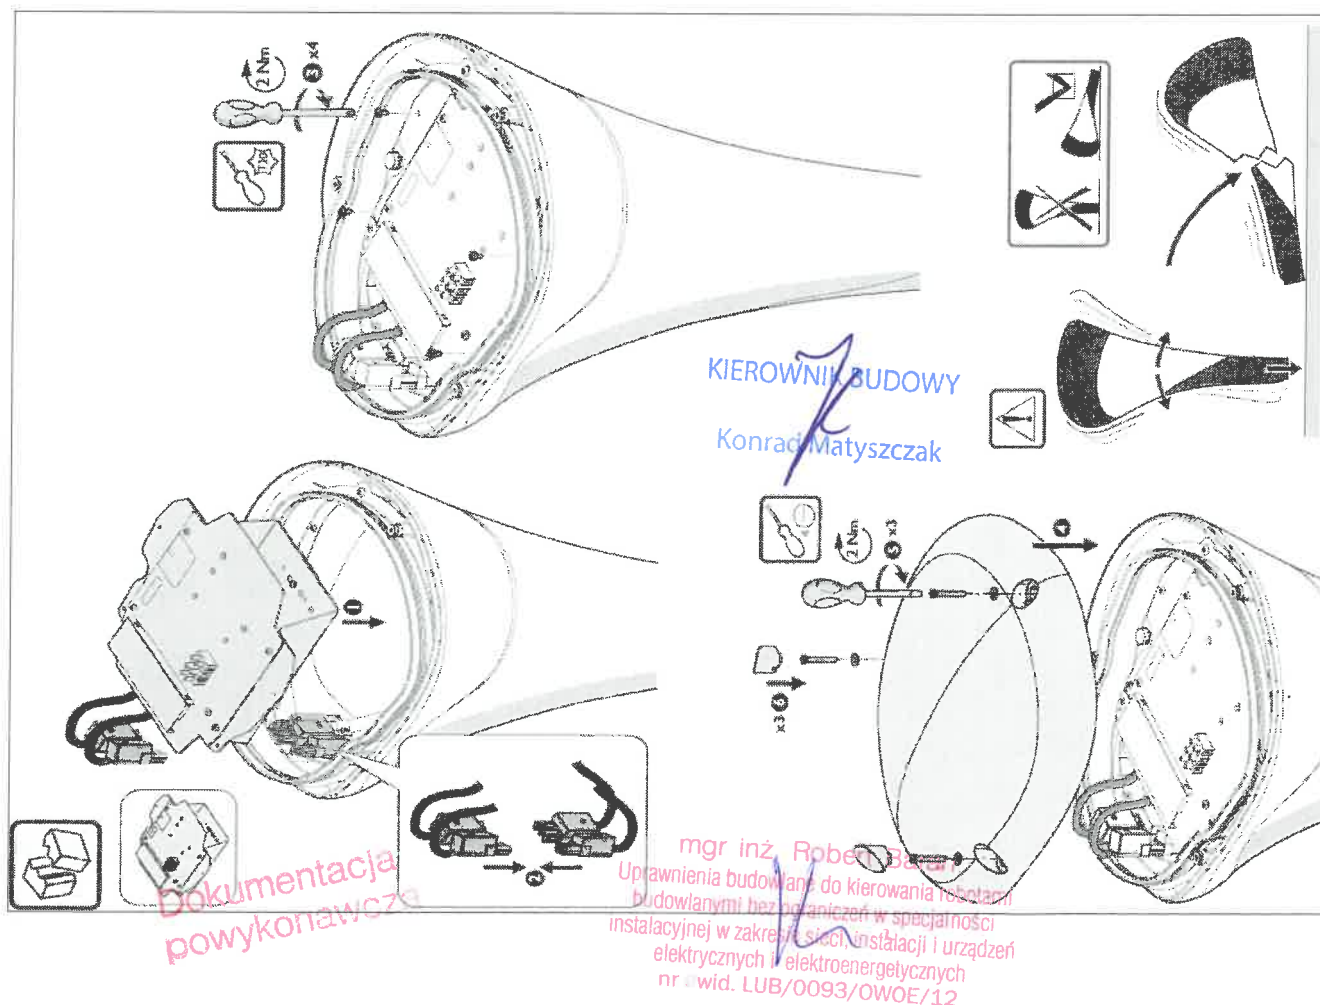

F Le câble flexible externe de ce luminaire est impossible à remplacer: si le cordon est endommagé, le luminaire doit être mis au rebut.

UK The external flexible cable of this luminaire cannot be replaced; if the cord is damaged, the luminaire should be destroyed.

D Das externe flexible Kabel dieser Beleuchtungsarmatur kann nicht ausgetauscht werden: wenn das Kabel beschädigt ist, muss die gesamte Armatur entsorgt werden.

NL De externe flexibele kabel van dit verlichtingsarmatuur kan niet vervangen worden; als het snoer beschadigd is, moet het armatuur verwijderd worden.

I Il cavo flessibile esterno di questo lampadario non può essere sostituito; se il cavo è danneggiato, occorre distruggere il lampadario.

SP El cable flexible externo de este alumbrado no se puede substituir; en caso de que el cordón presente desperfectos, deberá destruirse dicho alumbrado.

S Den externa, flexibla sladden till denna lampa kan inte bytas ut. Om sladden är skadad måste lampen kasseras.

FL Valaisinien ulkoisen, taipuisa johdo ei ole vaihdettavissa. Jos johdo vahingoittuu, valaisin on hävitettävä.

P Não é possível substituir o cabo flexível externo deste luminário; se o cabo ficar danificado, é necessário destruir o luminário.

DK Den udvendige, fleksible ledning til dette armatur kan ikke udskiftes; hvis ledningen er beskadiget, skal armaturet kasseres.

TR Bu lambanın esnek dış kablosu değiştirilemez; kablomun hasar görmesi durumunda lamba atılmalıdır.

GR Το εξωτερικό ευλύγιστο καλώδιο αυτού του φωτιστικού δεν μπορεί να αντικατασταθεί. Αν υποστεί ζημιά το καλώδιο, το φωτιστικό θα πρέπει να καταστραφεί.

H A világításról kúlsó hajlékony kábelre nem cserélhető; ha a zsinór megsérül, a világítóeszköz meg kell semmisülni.

CZ Externí ohebný kabel tohoto svítidla nelze vyměnit; v případě poškození provádí elektrické šňury svítidla zlikviduje.

R Внешний гибкий провод этого светильника замене не подлежит, если провод поврежден, светильник необходимо утилизировать.

Annex I : Simplified EU Declaration of Conformity

Hereby, Signify, Holding declares that the radio equipment type included into the luminary is in compliance with Directive 2014/53/EU. The full text of the EU declaration of conformity is available at the following internet address
<http://www.philips.com/lighting>

ES	Philips Lighting B.V. Por la presente, declara que el tipo de equipo radioeléctrico es conforme con la Directiva 2014/53/UE. El texto completo de la declaración UE de conformidad está disponible en la dirección Internet siguiente: http://www.philips.com/lighting
EN	Hereby, declares that the radio equipment type is in compliance with Directive 2014/53/EU. The full text of the EU declaration of conformity is available at the following internet address: http://www.philips.com/lighting
FR	Le soussigné, déclare que l'équipement radioélectrique du type est conforme à la directive 2014/53/UE. Le texte complet de la déclaration UE de conformité est disponible à l'adresse internet suivante: http://www.philips.com/lighting
IT	Il fabbricante, dichiara che il tipo di apparecchiatura radio è conforme alla direttiva 2014/53/UE. Il testo completo della dichiarazione di conformità UE è disponibile al seguente indirizzo Internet: http://www.philips.com/lighting
DE	Hiermit erkläre ich, dass der Funkanlagen-Typ der Richtlinie 2014/53/EU entspricht. Der vollständige Text der EU-Konformitätserklärung ist unter der folgenden Internetadresse verfügbar: http://www.philips.com/lighting
DA	Hermed erklærer, at radioudstyrtypen er i overensstemmelse med direktiv 2014/53/EU. EU-overensstemmelsestilkendegivelsen fulde tekst kan findes på følgende internetadresse: http://www.philips.com/lighting
NL	Hierbij verklaar ik, dat het type radioapparatuur conform is met Richtlijn 2014/53/EU. De volledige tekst van de EU-conformiteitsverklaring kan worden geraadpleegd op het volgende internetadres: http://www.philips.com/lighting
PL	Niniejszym oświadczam, że typ urządzenia radiowego jest zgodny z dyrektywą 2014/53/UE. Pełny tekst deklaracji zgodności UE jest dostępny pod następującym adresem internetowym: http://www.philips.com/lighting
HU	igazolja, hogy a típusú rádióberendezés megfelel a 2014/53/EU irányelvnek. Az EU-megfelelőségi nyilatkozat teljes szövege elérhető a következő internetes címen: http://www.philips.com/lighting
CS	Tímto prohláším, že typ rádiového zařízení je v souladu se směrnicí 2014/53/EU. Úplné znění EU prohlášení o shodě je k dispozici na této internetové adrese: http://www.philips.com/lighting
SL	potrdim, da je tip radijske opreme skladen z Direktivo 2014/53/EU. Celotno besedilo izjave EU o skladnosti je na voljo na naslednjem spletnem naslovu: http://www.philips.com/lighting
LV	Ar šo deklarā, ka radioekārtā atbilst Direktīvai 2014/53/ES. Pilns ES atbilstības deklarācijas teksts ir pieejams šādā interneta vietnē: http://www.philips.com/lighting
LT	Aš, patvirtinu, kad radijo įrenginių tipas atitinka Direktyvą 2014/53/ES. Visas ES atitikties deklaracijos tekstas prieinamas šiuo interneto adresu: http://www.philips.com/lighting
PT	O abaixo assinado declara que o presente tipo de equipamento de rádio está em conformidade com a Diretiva 2014/53/UE. O texto integral da declaração de conformidade está disponível no seguinte endereço de Internet: http://www.philips.com/lighting
SV	Harmed förklarar att denna typ av radioutrustning överensstämmer med direktiv 2014/53/EU. Den fullständiga texten till EU-förskriften om överensstämmelse finns på följande webbadress: http://www.philips.com/lighting

KONROOWNIK BUDOWY
Konrad Matyszczyk



Have you already downloaded the
Philips Service tag app?
 It helps you make LED maintenance easier and faster!

1. Download the app

App herunterladen
 Descargar la app
 Télécharger l'application



2. Place tag on the fuse box

Stelle den Tag auf den Sicherungskasten
 Colocar la etiqueta en la caja de fusibles
 Placer le tag sur le boîtier appareillage



3. Register the product

Produktregistrierung
 Registrar el producto
 Enregistrer le produit

And also...
 Und ebenso... Y también... Et aussi...



Mounting instructions

Montageanleitung
 Instrucciones de montaje
 Instructions de montage

Troubleshooting

Problemlösung
 Resolución de problemas
 Dépannage

Spare parts list

Ersatzteilliste
 Listado de repuestos
 Liste des pièces de rechange

Driver re-programming

Treiber Neuprogrammierung
 Reprogramación del driver
 Reprogrammation du Driver

Want to know more about Service tag?
 Go to www.philips.com/servicetag

Dokumentacja powykonawcza

mgr inż. Robert Baran
Uprawnienia budowlane do kierowania robotami
budowlanymi bez ograniczeń w specjalności
Instalacyjnej w zakresie sieci, instalacji i urządzeń
elektrycznych, elektroenergetycznych



KIEROWNIK BUDOWY
Konrad Matyszczyk

© 2018 Signify Holding.
All rights reserved. This document contains information relating to the product portfolio of Signify which information may be subject to change. No representation or warranty as to the accuracy or completeness of the information included herein is given and any liability for any action in reliance thereon is disclaimed. The information presented in this document is not intended as any commercial offer and does not form part of any quotation or contract. Philips and the Philips Shield Emblem are registered trademarks of Koninklijke Philips N.V. All other trademarks are owned by Signify Holding or their respective owners.
Signify Holding.
The Netherlands


mgr inż. Robert Baran
Uprawnienia budowlane do kierowania robotami
budowlanymi bez ograniczeń w specjalności
instalacyjnej w zakresie sieci, instalacji i urządzeń
elektrycznych i elektroenergetycznych
nr ewid. LUB/0093/OWOE/12