Załącznik nr 1 do SIWZ i Załącznik nr 22 do Umowy - Plan rozmieszczenia opraw na Pałacu Lubomirskich - zasilanie z S2

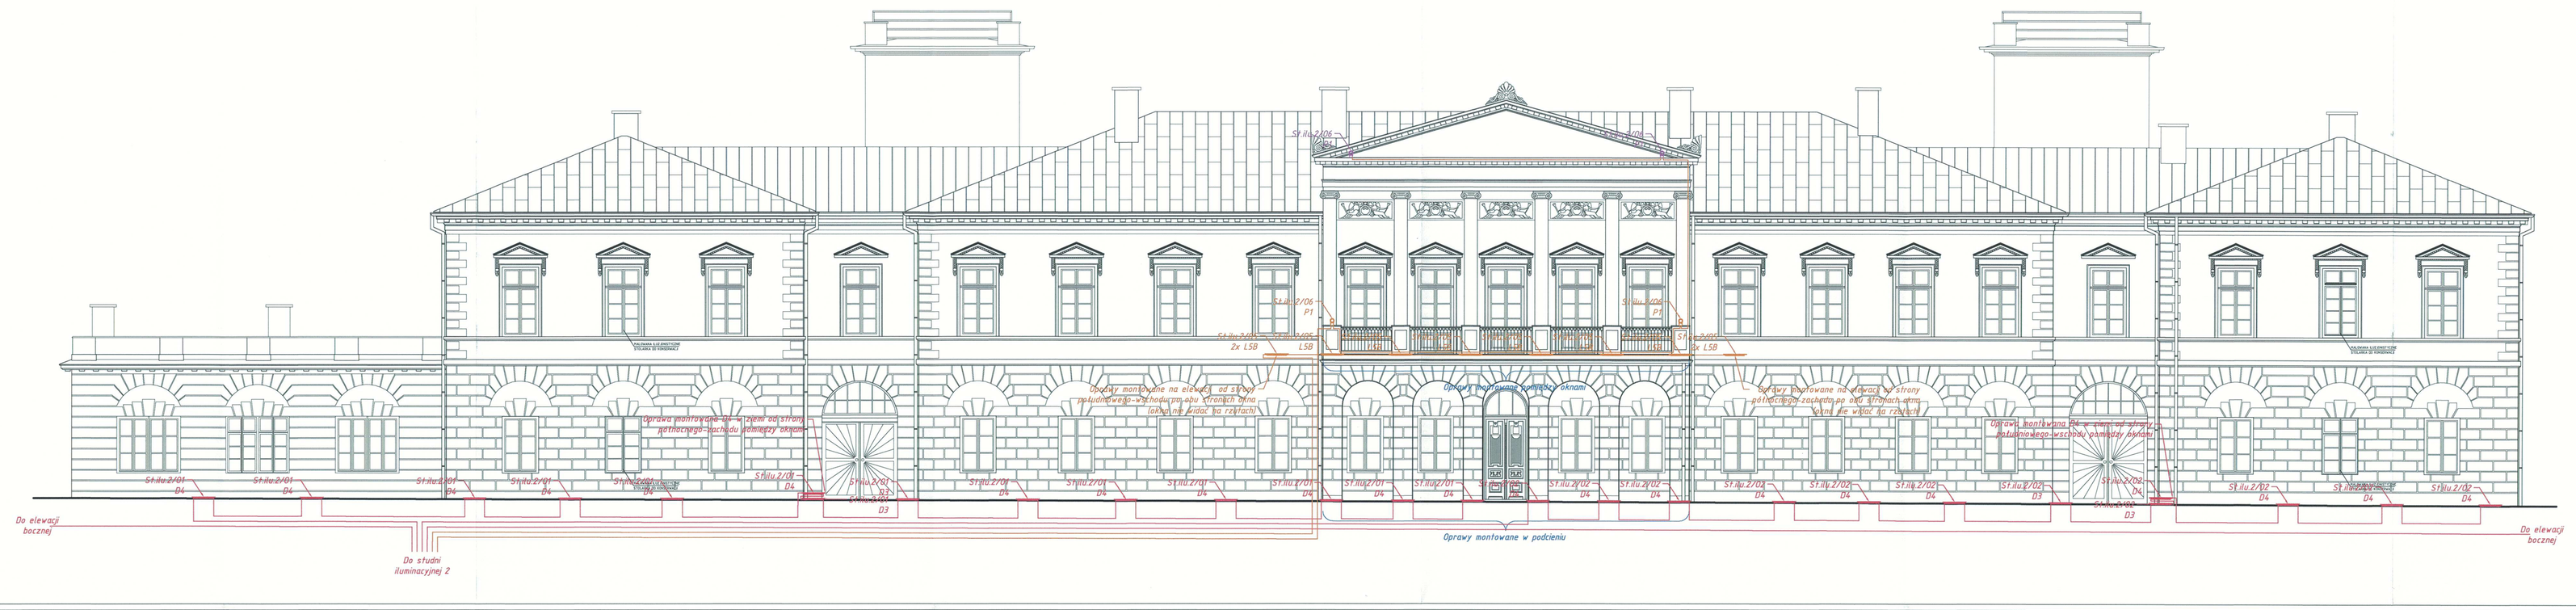

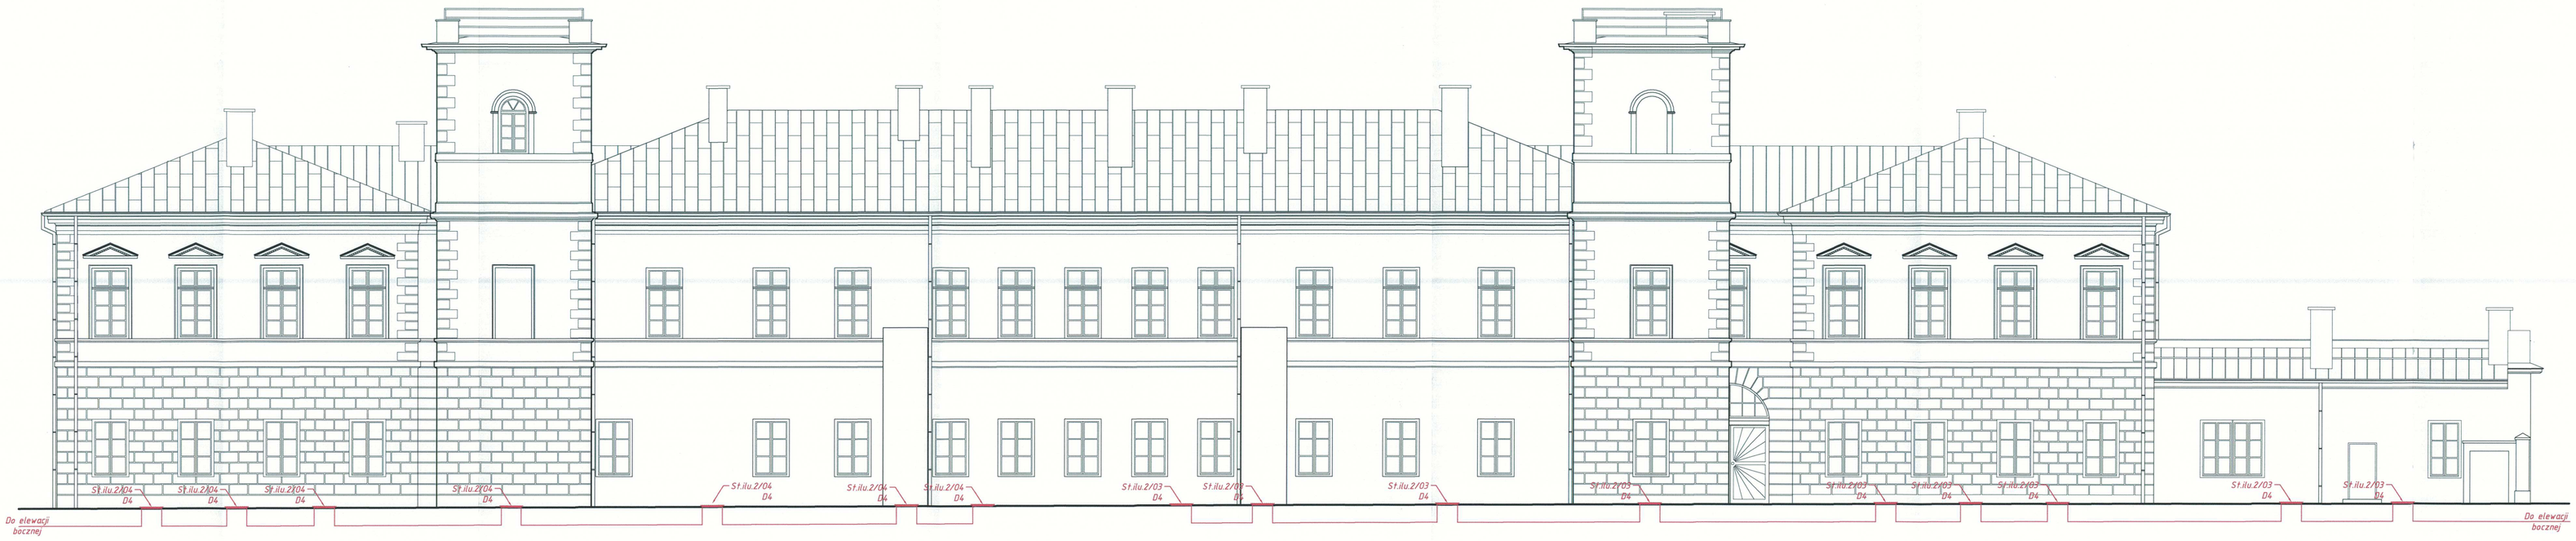

LEGENDA:

Typy opraw:
D4 – FILIX Step Up Deco 1224 DMX, 3000K, kąt roz. 10x40
D3 – FILIX Step Up Deco 1224 DMX, 3000K, kąt roz. 31
LS8 – MCI Slim Line Grazer 300 DMX, 3000K, kąt roz. 28
P1 – Simes S.1120W DALI, 3000K, kąt roz. 9

Oprawa oświetleniowa – Poziom 2

Oprawa oświetleniowa – Poziom 1

Oprawa oświetleniowa – Poziom 0 (Podłoże)

St.ilu.2/0x ABC
- Numer obwodu
- Typ oprawy oświetleniowej
- Studnia iluminacyjna numer 2

NAZWA PROJEKTU:
ILUMINACJA WYBRANYCH OBIEKTÓW ARCHITEKTONICZNYCH, POMNIKÓW I ZIELENI WYSOKIEJ
zlokalizowanych przy Placu Litewskim w Lublinie w ramach zadania pt.:
"ZMIANA ZAGOSPODAROWANIA PLACU LITEWSKIEGO W LUBLINIE"

STADIUM PROJEKTU: Dokumentacja powykonawcza

BRANŻA: ELEKTRYCZNA

NAZWA RYSUNKU:
Rzut elewacji frontowej i tylnej budynku B
Zasilanie opraw

INWESTOR:
Gmina Lublin
Pl. Króla Władysława Łokietka 1, 20-950 Lublin

DOKUMENTACJA ZGODNA Z UMOWĄ (Z UWZGLĘDNIENIEM ZMIAN) NADZÓR INWESTORSKI

WYKONAWCA:
budimex
ul. Stawki 40, 01-040 Warszawa
tel.: 22 623 60 00 f fax: 22 623 60 01

ZESPÓŁ PROJEKTOWY:

Biuro branżowe instalacje elektryczne i teletechniczne
Elektro-Energetyka Sp. z o. o. ul. Podsadna 19A lok. 32 03-290
Oddział Ostrołęka ul. Gorbatowa 7d lok. 28A 07-410

P.P.H.U. Światpol
ul. Zelazna 9/12U, 15-297 Białystok
tel./fax (85) 653-16-28

DOKUMENTACJA POWYKONAWCZA

tyt. zawodowy, IMIĘ I NAZWISKO	NR UPR.	PODPIS
GENERALNY PROJEKTANT: mgr inż. Michał Stępnowski	MAZ/0038/PWOE/10	
SPRAWDZAJĄCY: mgr inż. Artur Grzybowski	MAZ/0150/PWOE/11	
OPRACOWAŁ: mgr inż. Bartosz Żebrowski		

DANE RYSUNKU				
DATA:	SKALA:	STADIUM PROJEKTU:	BRANŻA	REW.	NR
2017-05	1:100	Powykonawcza	E	A	6

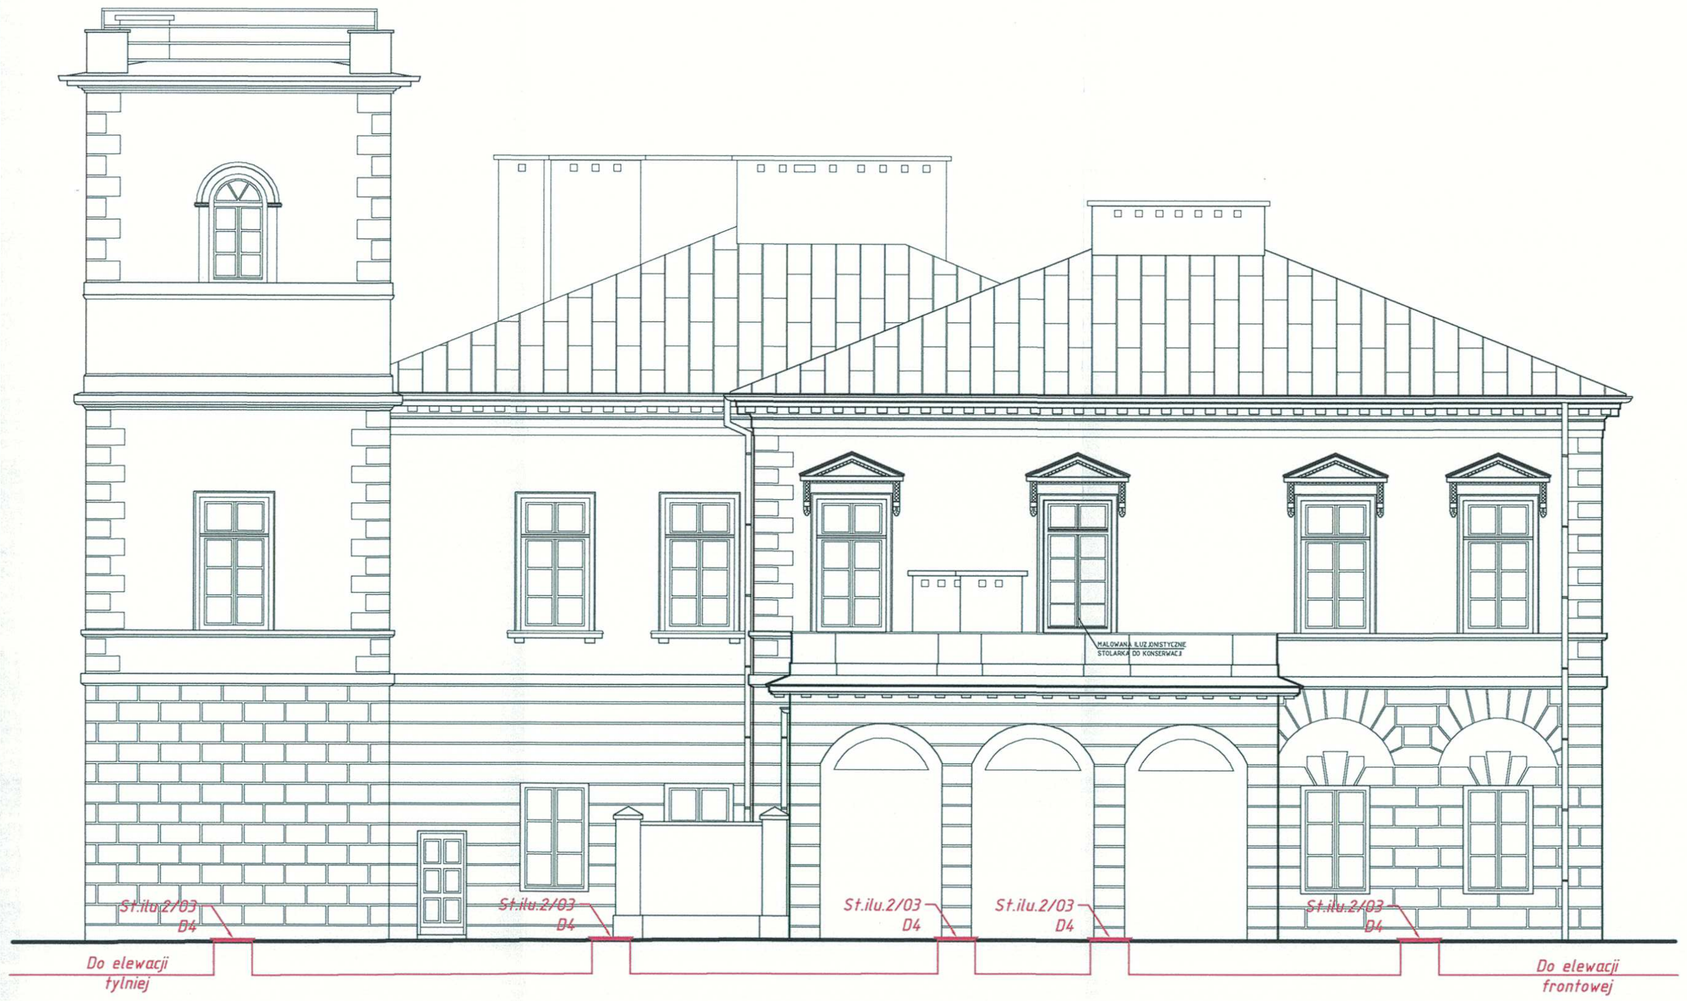

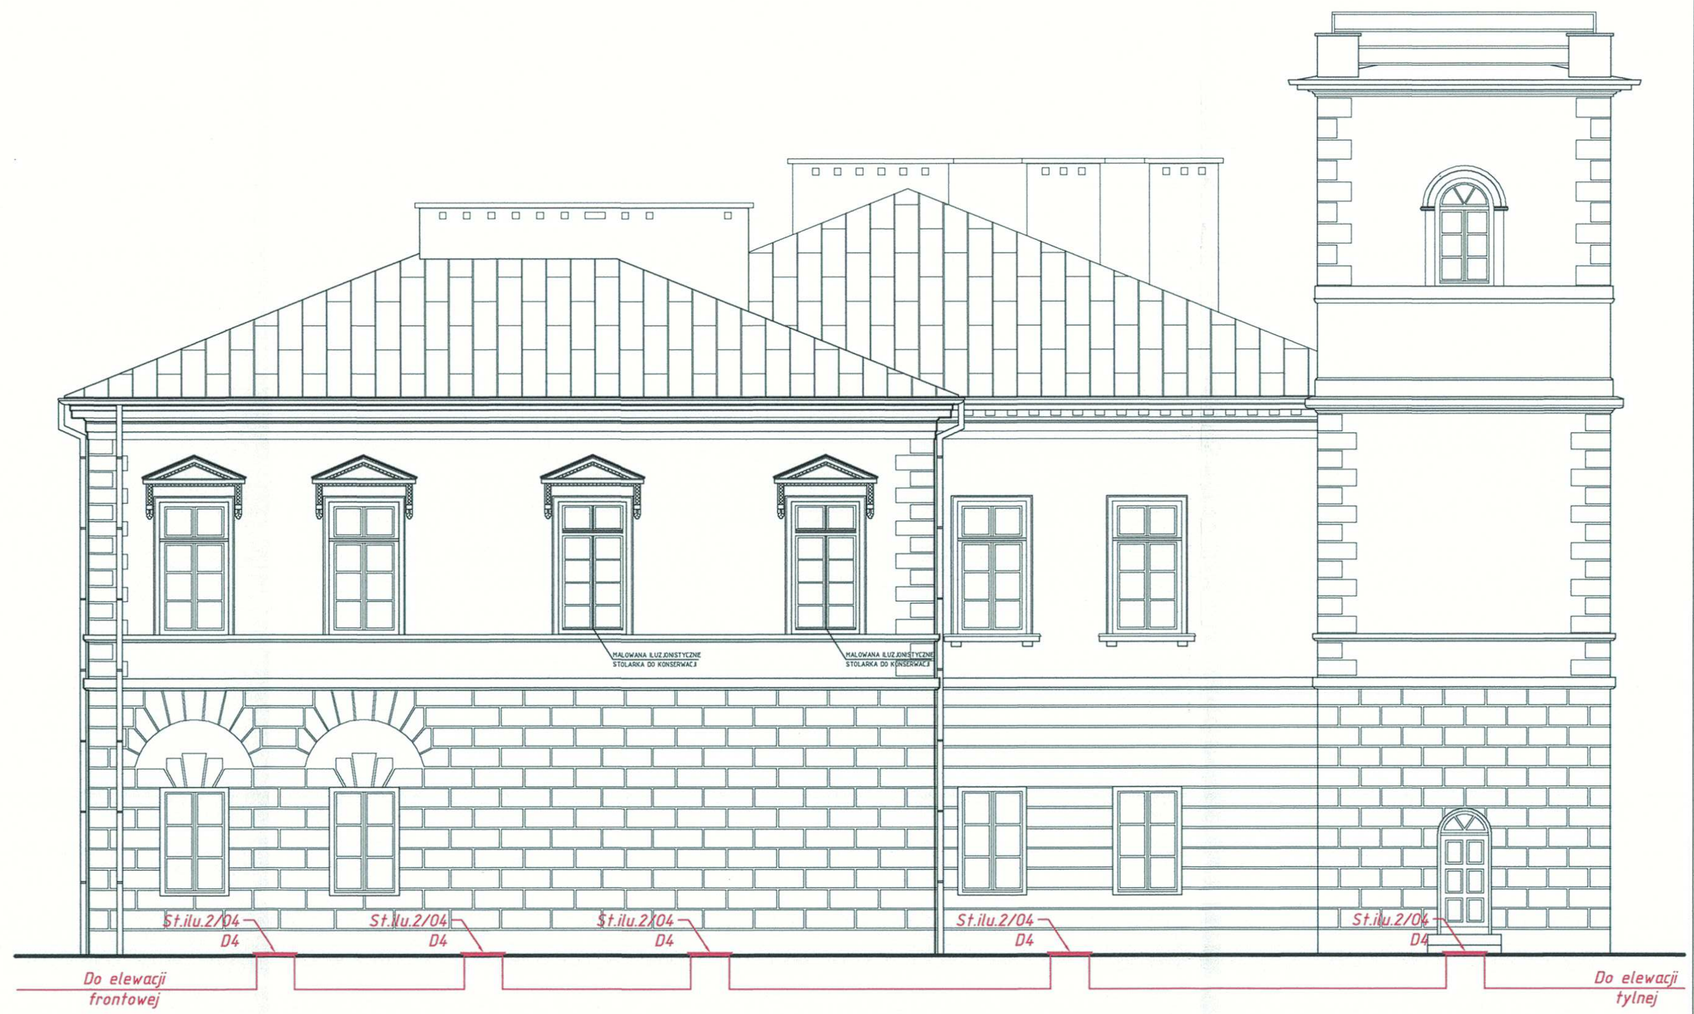

LEGENDA:

Typy opraw:
D4 - FILIX Step Up Deco 1224 DMX, 3000K, kąt roz. 10x40

Oprawa oświetleniowa - Poziom 2

Oprawa oświetleniowa - Poziom 1

Oprawa oświetleniowa - Poziom 0 (Podtoże)

Numer obwodu
St.ilu.2/0x
ABC
Typ oprawy oświetleniowej
Studnia iluminacyjna numer 2

NAZWA PROJEKTU:
ILUMINACJA WYBRANYCH OBIEKTÓW ARCHITEKTONICZNYCH, POMNIKÓW I ZIELENI WYSOKIEJ
zlokalizowanych przy Placu Litewskim w Lublinie w ramach zadania pt.:
"ZMIANA ZAGOSPODAROWANIA PLACU LITEWSKIEGO W LUBLINIE"

STADIUM PROJEKTU: Dokumentacja powykonawcza

BRANŻA: ELEKTRYCZNA

NAZWA RYSUNKU:
Rzut elewacji frontowej i tylnej budynku B
Zasilanie opraw

KIEROWNIK BUDOWY / KIEROWNIK ROBÓT ELEKTRYCZNYCH
mgr inż. Mieczysław Wyrębek
upr. bud. 12/LU/93

INWESTOR:
Gmina Lublin
Pl. Króla Władysława Łokietka 1, 20-950 Lublin

WYKONAWCA:
budimex
budimex
ul. Stawki 40, 01-040 Warszawa
tel.: 22 623 60 00 / fax: 22 623 90 01

DOKUMENTACJA POWYKONAWCZA

ZESPÓŁ PROJEKTOWY:

Biuro branżowe instalacje elektryczne i teletechniczne
Elektro-Energetyka Sp. z o. o. ul. Podkarpacka 19A lok. 32 03-290
Oddział Ostrołęka ul. Gorbatowa 7d lok. 25A 07-410

Świątpol
P.P.H.U. Świątpol
ul. Żelazna 9/12U, 15-297 Białystok
tel./fax (85) 653-16-28

tyt. zawodowy, IMIĘ I NAZWISKO	NR UPR.	PODPIS
GENERALNY PROJEKTANT: mgr inż. Michał Stepnowski	MAZ/0038/PWOE/10	
SPRAWDZAJĄCY: mgr inż. Artur Grzybowski	MAZ/0150/PWOE/11	
OPRACOWAŁ: mgr inż. Bartosz Żebrowski		

DANE RYSUNKU					
DATA:	SKALA:	STADIUM PROJEKTU:	BRANŻA	REW.	NR
2017-05	1:100	Powykonawcza	E	A	7