UWAGI:

1. Oprawy punktowe należy rozmieścić w kamieniu po konsultacji z architektem.
2. Przyjęto, że moduł kamienia na obrysie fontanny ma wymiar od 891 mm do 895 mm. Szczelina pomiędzy płytami po zewnętrznym łuku ma wymiar od 10 mm do 20 mm.
3. Oprawy oświetleniowe wymagają drenażu, zgodnie z zaleceniami producenta

LEGENDA:

Typy opraw:
K1 - FILIX Step Up Slim RGB 100cm
K2 - FILIX Step Up Slim RGB 90cm
K3 - FILIX Step Up Slim RGB 40cm
B - Filix Arpool S RGBW

Oprawa oświetleniowa

Numer obwodu

Fon.X/0x
ABC

Typ oprawy oświetleniowej

Fontanna:
Fon.P - Obwód opraw punktowych
Fon.G - Obwód fontanny górnej
Fon.D - Obwód fontanny dolnej

Zasilanie 12 VDC lub 24 VDC
Zasilanie 230VAC
Zasilanie 400VAC
Sterowanie DMX

SK Skrzynka elektryczna

NAZWA PROJEKTU:
ŁUDMIANCA WYBRANYCH OBIEKTÓW ARCHITEKTONICZNYCH, ZIELENI I MAŁEJ ARCHITEKTURY PRZY PLACU LIBERACKIM w Lublinie
zlokalizowanych przy Placu Liberackim i ulicach w rejonie zaułka pł. "ZAMANA ZAGOSPODAROWANIA PLACU LITEWSKIEGO W LUBLINIE"

STADIUM PROJEKTOWE: Projekt wykonawczy

BRANŻA: ELEKTRYCZNA

NAZWA RYSUNKU: Fontanna górna i dolna - trasy kablowe zasilania i sterowania oprawy

INWESTOR: Gmina Lublin, Pl. Króla Władysława Łokietka 1, 20-950 Lublin

WYKONAWCA: budimex, ul. Stalowa 40, 01-040 Warszawa, tel.: 22 623 60 00 / fax: 22 623 60 01

ZESPÓŁ PROJEKTOWY: Biuro branżowe instalacje elektryczne i teletechniczne Piotr Świętopełek Sp. z o. o. ul. Podzamcze 19A lok. 32 03-290 Oddział Dominika ul. Cieszkowa 19 lok. 2M 01-419

P.P.H.U. Świętopełek, ul. Żeliwna 91/20, 15-297 Białystok, tel./fax: (85) 653-16-26

Mgr. inż. mechanik, BUDIMEX	NR UPR.	PO/PR/R
GENERALNY PROJEKTANT: mgr inż. Michał Stanczewski	MAZ/0038/PWOE/10	
SPRAWDZAJĄCY: mgr inż. Artur Grzybowski	MAZ/0150/PWOE/11	
OPOWIAŻ. TECH.: mgr inż. Sławomir Żołnowski		

DATA:	SKALA:	STADIUM PROJEKTU:	BRANŻA	REW.	NR
2016-12	1:100	Wykonawczy	E	A	12

DANE RYSUNKU

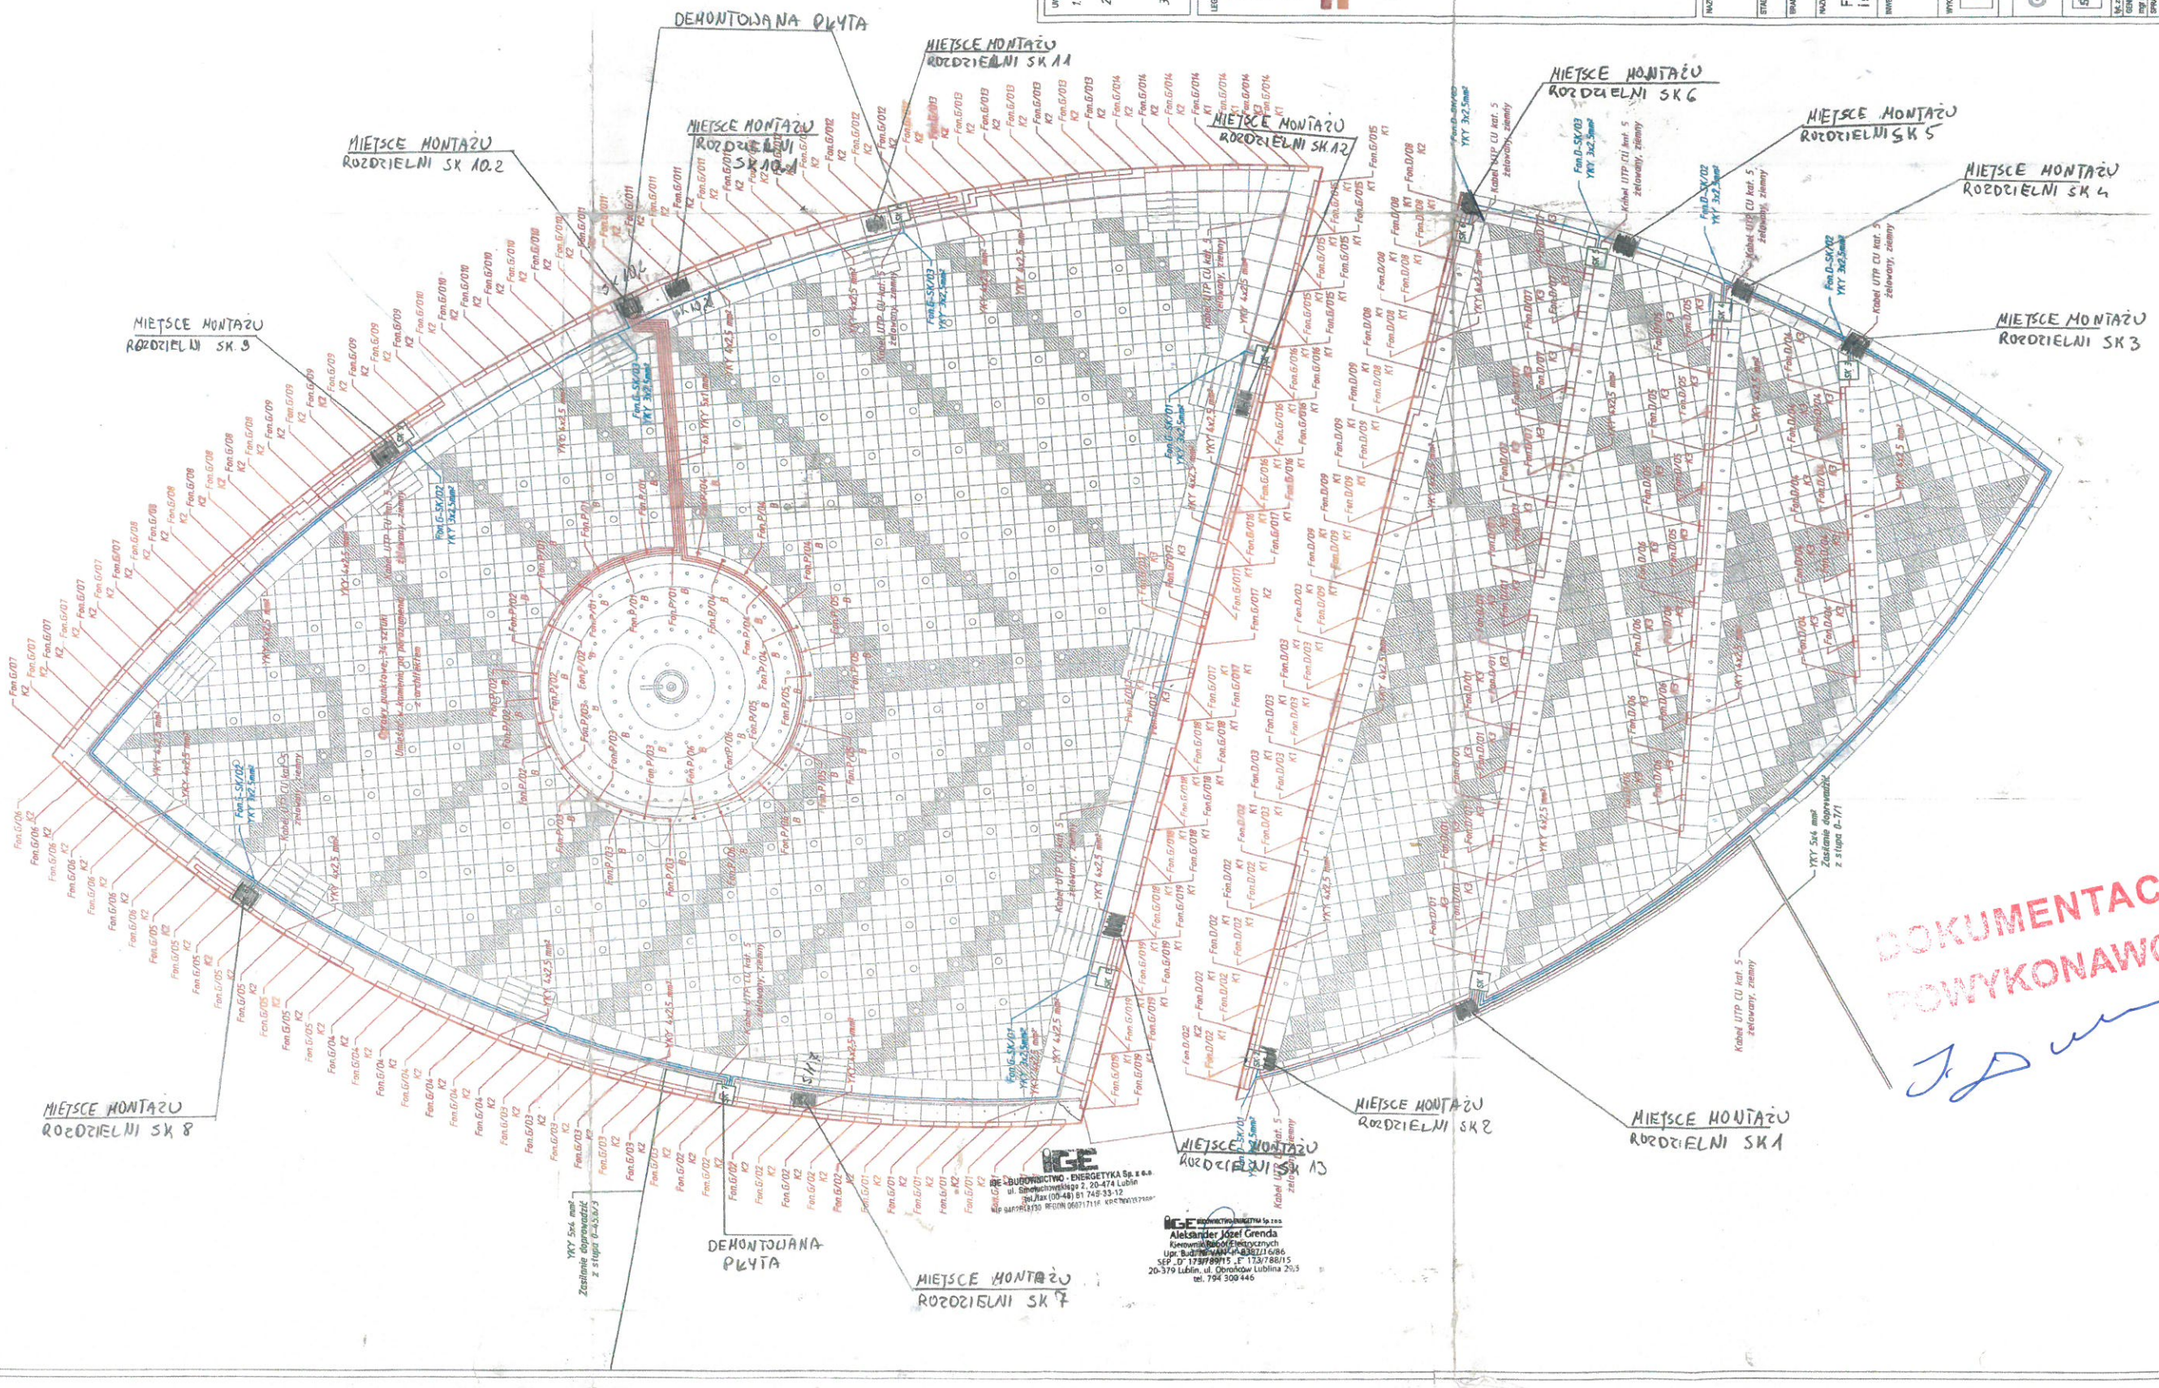

DOKUMENTACJA POWYKONAWCZA

GE BUDOWNICTWO - ENERGETYKA Sp. z o.o. ul. Szwoleżerów 2, 20-474 Lublin tel./fax (05-48) 81 748-33-12 NIP 9462584930 REGON 060171115 KRS 0000135700

GE BUDOWNICTWO-ENERGETYKA Sp. z o.o. Aleksander Józef Grenda Kierownik Robót Elektrycznych Upr. Budowlane MAZ/0-0387/11/0686 SEP „D" 173/789/15 „E" 173/788/15 20-379 Lublin, ul. Obrońców Lublina 20/3 tel. 794 300 446