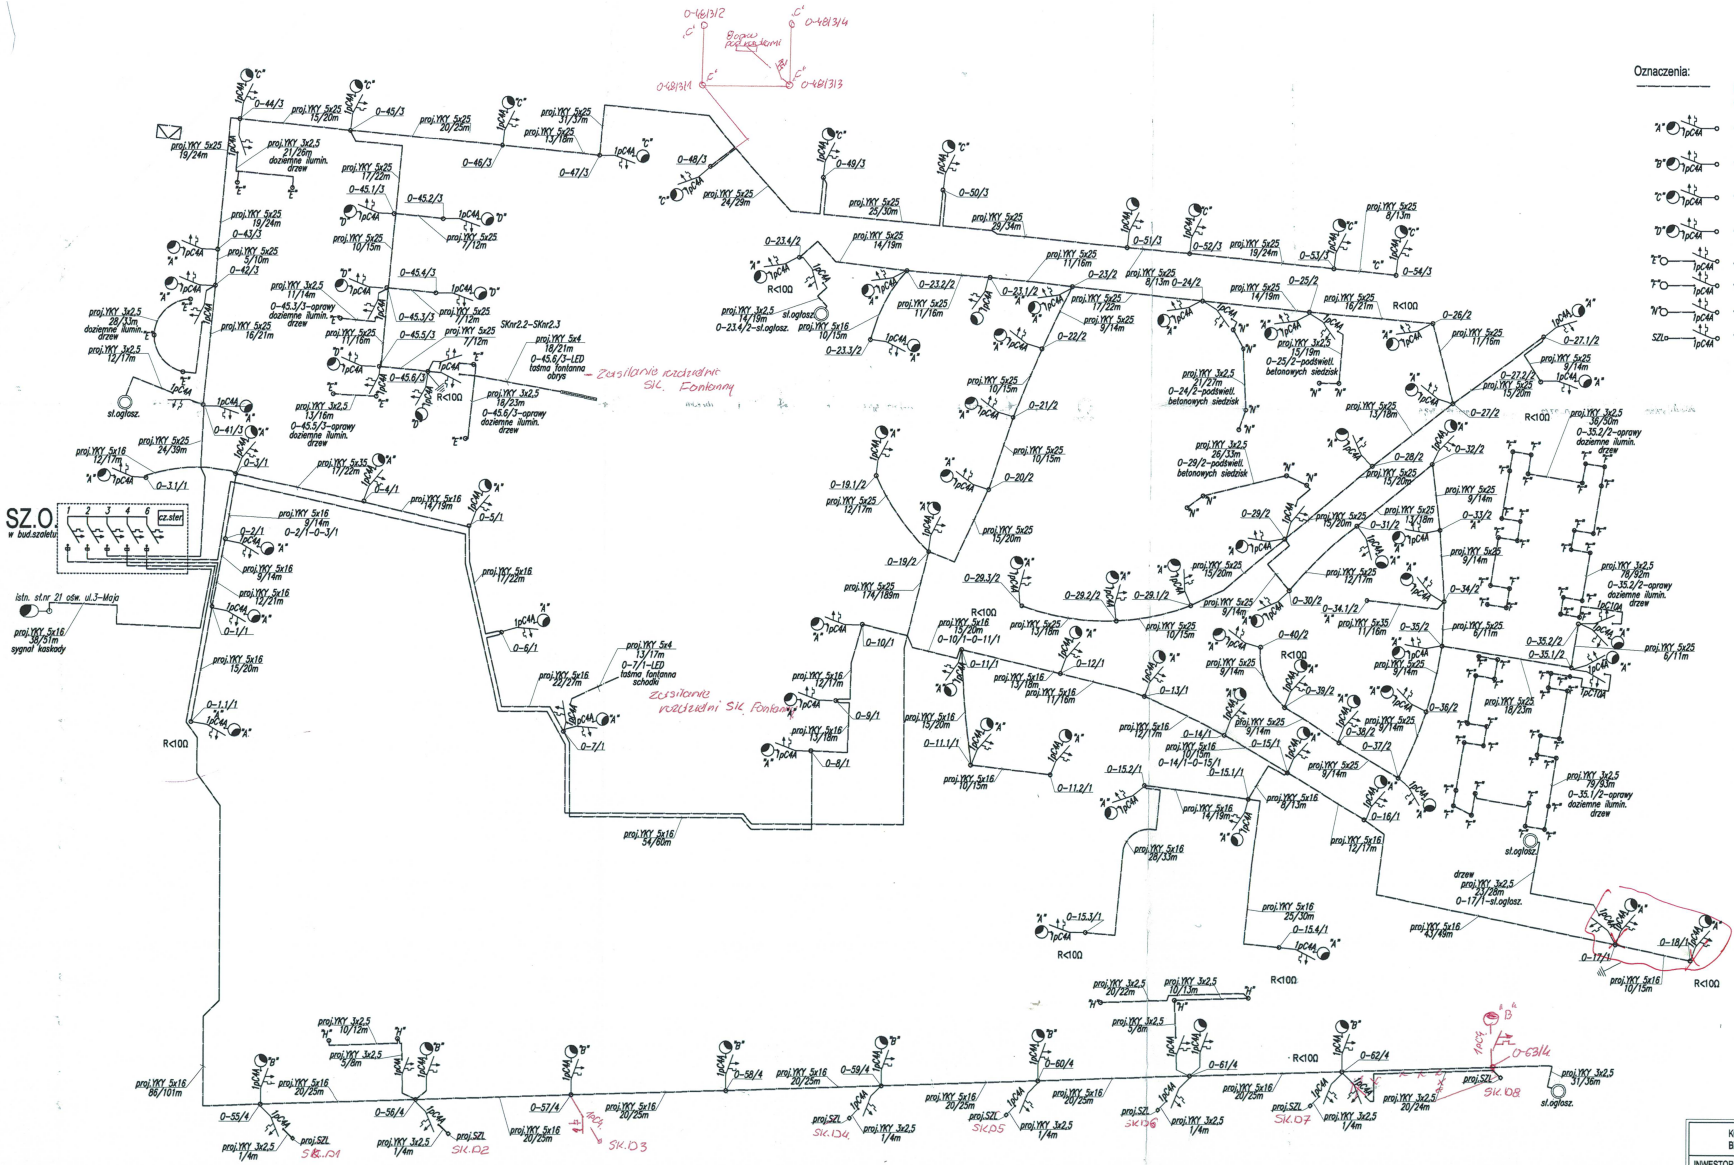

Oznaczenia:

proj. linia kablowa oświetleniowa układana w rurach osłonowych na całej długości trasy

- -proj. słup parkowy aluminiowy 4m z oprawą LED o mocy 34W, wyposaż. w złącze słupowe i z zabezp.1pC4A
- -proj. słup-latarnia wys.9m z oprawą LED o mocy 65W, wyposaż. w złącze słupowe i z zabezp.1pC4A
- -proj. słup parkowy "PYLON" z oprawą LED o mocy 30W, wyposaż. w złącze słupowe i z zabezp.1pC4A
- -proj. słup parkowy (o strukt. drewn.) "PYLON" z oprawą LED o mocy 30W, wyposaż. w złącze słupowe i z zabezp.1pC4A
- -proj. oprawa doziemna - ośw. drzew, z zabezp. w słupie "zasilającym"
- -proj. oprawa doziemna, mała - ośw. drzew, z zabezp. w słupie "zasilającym"
- -proj. oprawa LED- podśw. siedzisk, z zabezp. w słupie "zasilającym"
- -skrzynka zas. listwy LED, z zabezp. w słupie "zasilającym"

UWAGA.
Rozdzielnice SK.01 i SK.08 zasilające oświetlenie ulic i obiektów dwóch.
Są zasilane słupy parzą z obwodu NR 4, ze słupów nr. 0-63/4 i 0-63/6.
Z tego obwodu są zasilane słupy oświetlenia „PASTORAŁY" z pozostałych 2 faz.
Po wykonaniu obwodu nr 4 przez zegar, ti rozdzielnicy oświetleniowej w słupach jest napięcie.

DO... UWAG... POWYKONAWCZY

Wg. dokumentacji
Budowa linii kablowych oświetleniowych.
Instalacja elektr. i zasil.

KIEROWNIK ROBÓT ELEKTRYCZNYCH
mgr inż. Michał Wrzesień
upr. bud. 12/WLB/07

Układ sieci : **TN-S**

KONSORCJUM PROJEKTOWE POD KIERUNKIEM LIDERA: Biuro Architektoniczne IDEA s.c. 20-432 Lublin ul.Raymonta12			IDEA
INWESTOR: Gmina Lublin 20-950 Lublin Plac Wł. Łokietka 1			
ZMIANA ZAGOSPODAROWANIA PLACU LITEWSKIEGO W LUBLINIE			
ELEKTRYCZNA		PROJEKT WYKONAWCZY	
Funkcja	nr uprawn. nr ewid.	Imię i Nazwisko	Data / Podpis
Projektant	upr. proj.nr 2721/Lb/94	mgr inż.STANISŁAW SOWIŃSKI	10.09.2013
Opracował		mgr inż.JAROSŁAW BORYCHOWSKI	10.09.2013
Sprawdził	upr. proj.nr 846/Lb/89	inż.BOLESŁAW PUNDA	10.09.2013
Schemat linii kablowej oświetlenia placu			rysunek nr 2